



聯合建築師事務所
TCT ARCHITECTURAL RESOURCE

台中市館前路19號11樓
11F-No. 19 KUAN CHIEN ROAD, TAICHUNG
TEL:(04)23220083 FAX:(04)23223697

修正 | REVISIONS

112.01.06 B版_修正後續擴充範圍

工程名稱 | PROJECT

國際獸醫防疫人才培訓中心
暨獸醫教學醫院大樓
新建工程

☐ 建照圖 ☒ 施工圖
☐ 變更圖 ☐ 竣工圖

圖 名	DRAWING TITLE
-----	---------------

NO.4電梯剖面圖

簽章 | SIGNATURE

比例 SCALE	日期 DATE	設計 DESIGN
1/50	112/1/6	林一川



繪圖 DRAWN 校核 CHK. 核准 APPR.
CHC

DWG NO. DRAWING NO.

A5-4a

B版


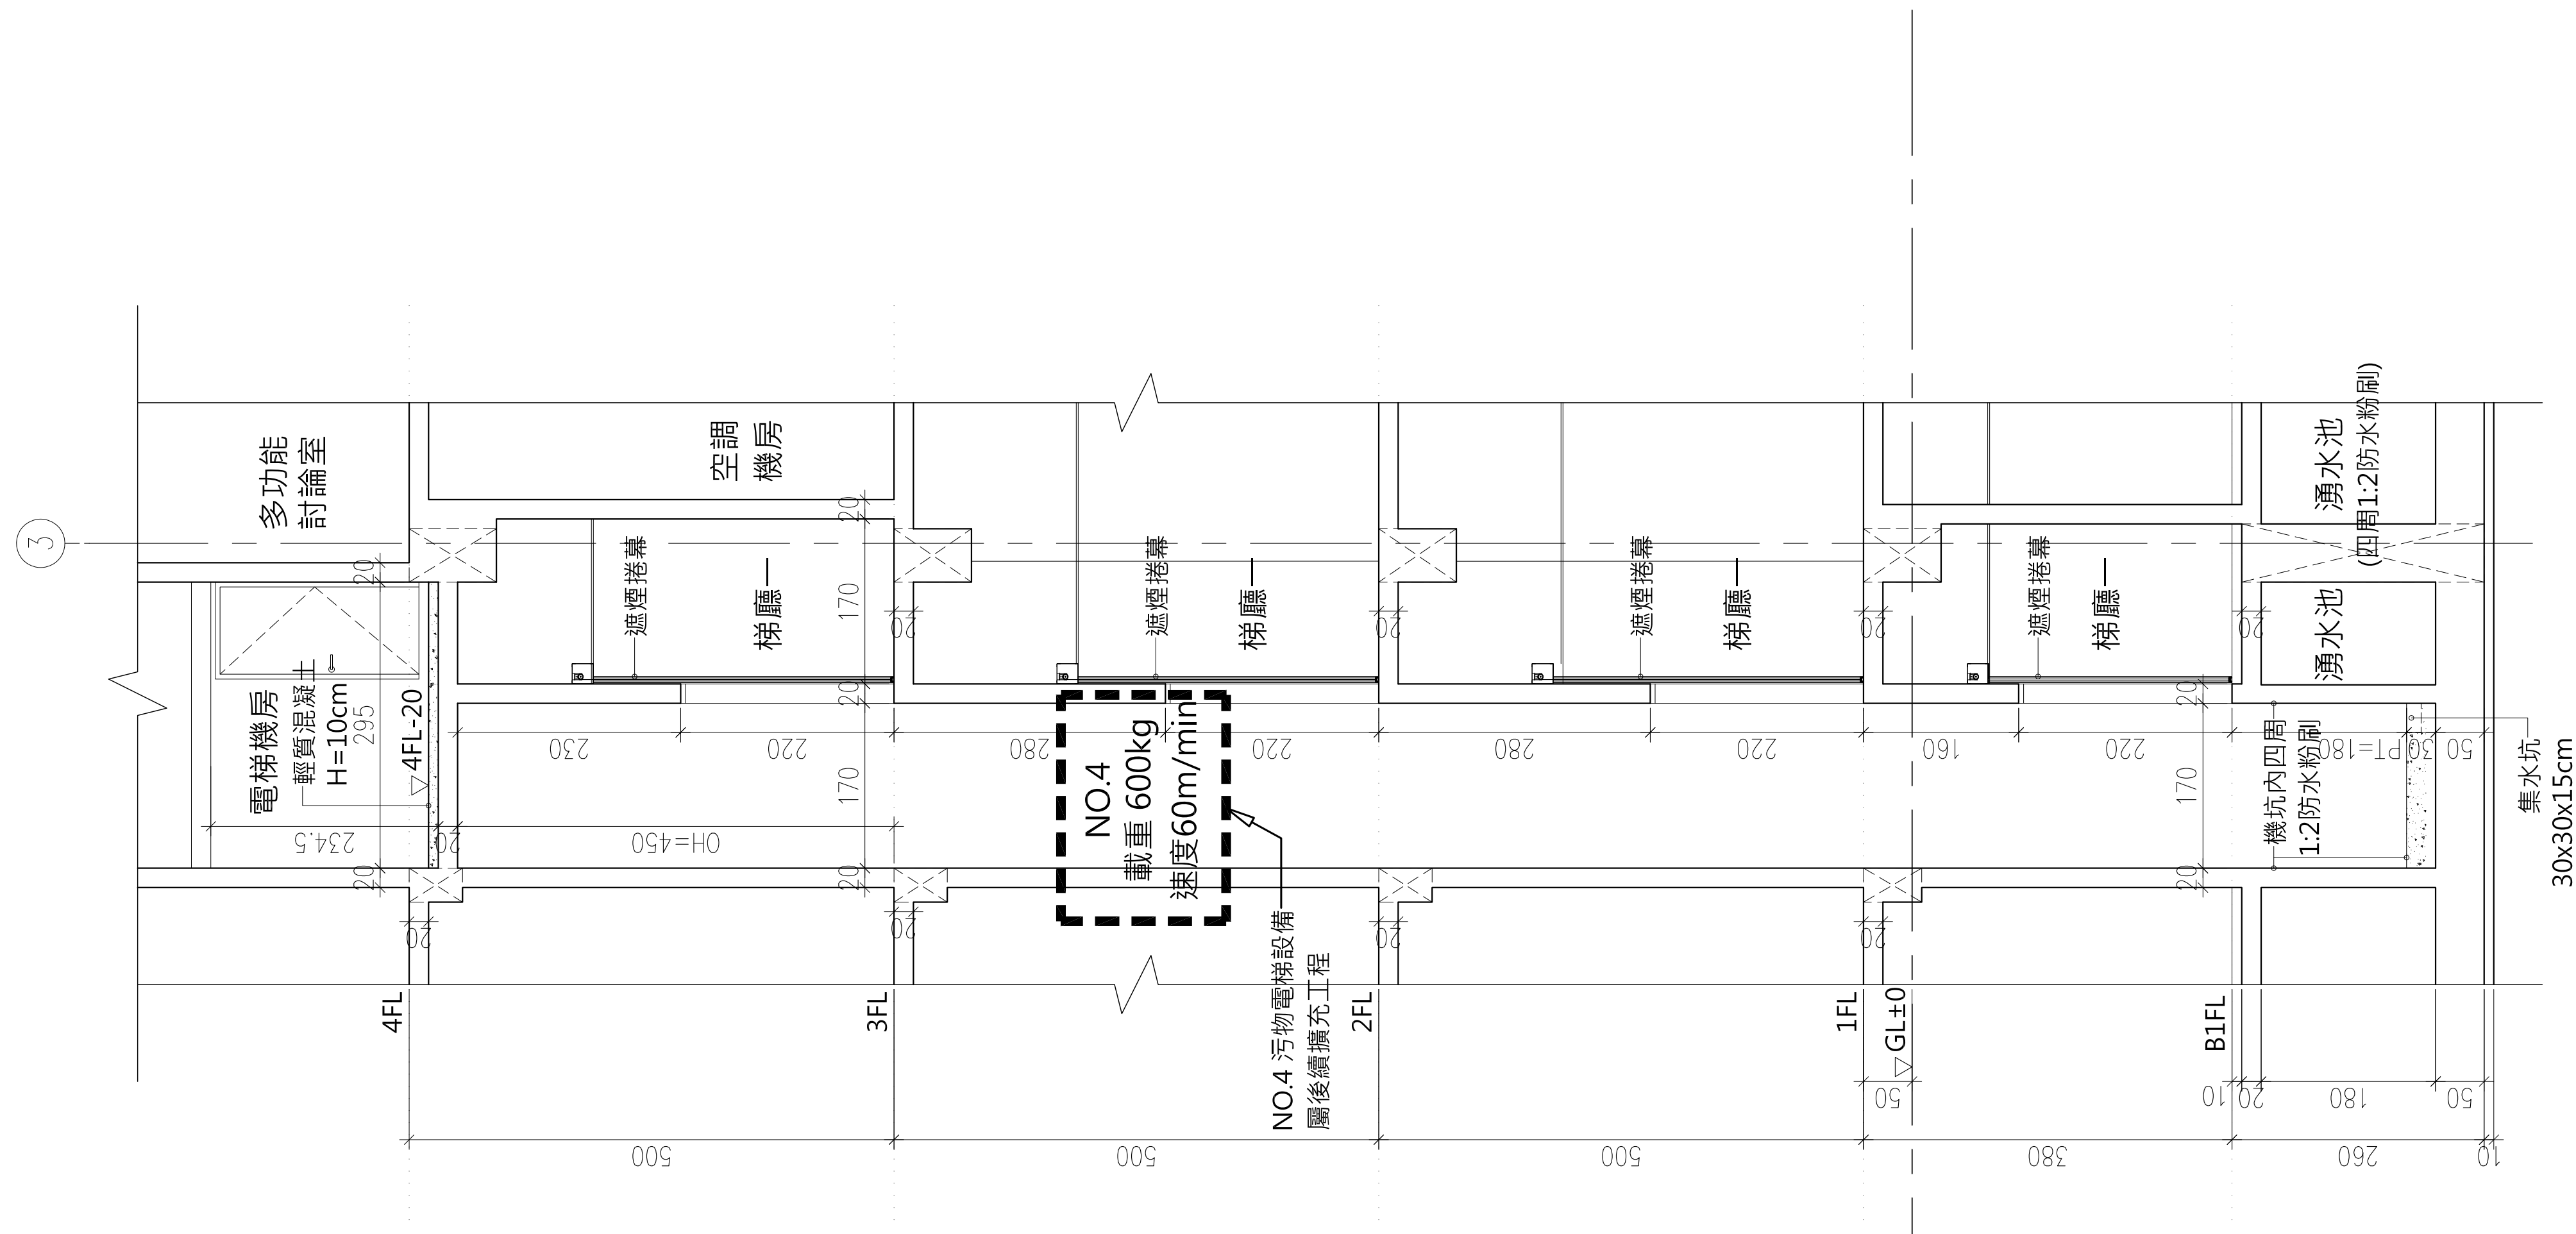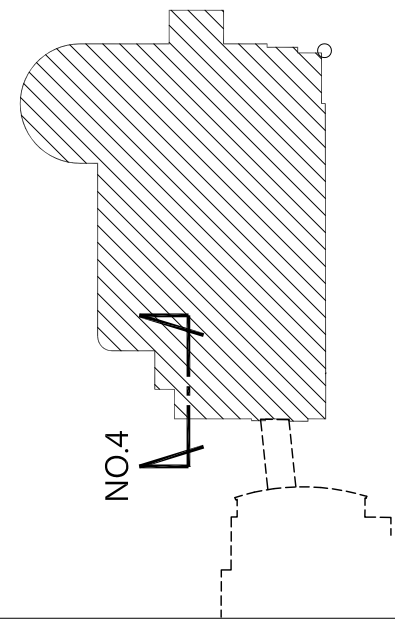

I NO.4 電梯剖面圖

A1 S:1/50
A3 S:1/100

DRAWING NO. A5-4a