



大將作

聯合建築師事務所
TCT ARCHITECTURAL RESOURCES

台中市館前路19號11樓
11F-No. 19 KUAN CHIEN ROAD, TAICHUNG
TEL: (04)23220083 FAX: (04)23223697

修正 REVISIONS

112.05.12 C版_不含4F~7F裝修

工程名稱 PROJECT

國際獸醫防疫人才培訓中心
暨獸醫教學醫院大樓
新建工程

建照圖 施工圖
變更圖 竣工圖

圖名 DRAWING TITLE

橫向剖面圖



簽章 SIGNATURE

比例 SCALE 日期 DATE 設計 DESIGN
1/100 112/5/12 林一川
繪圖 DRAWN 校核 CHK. 核准 APPR.
CHC

圖號 DRAWING NO. 版次 REV

A4-1

C版

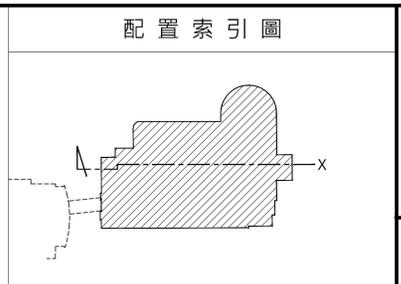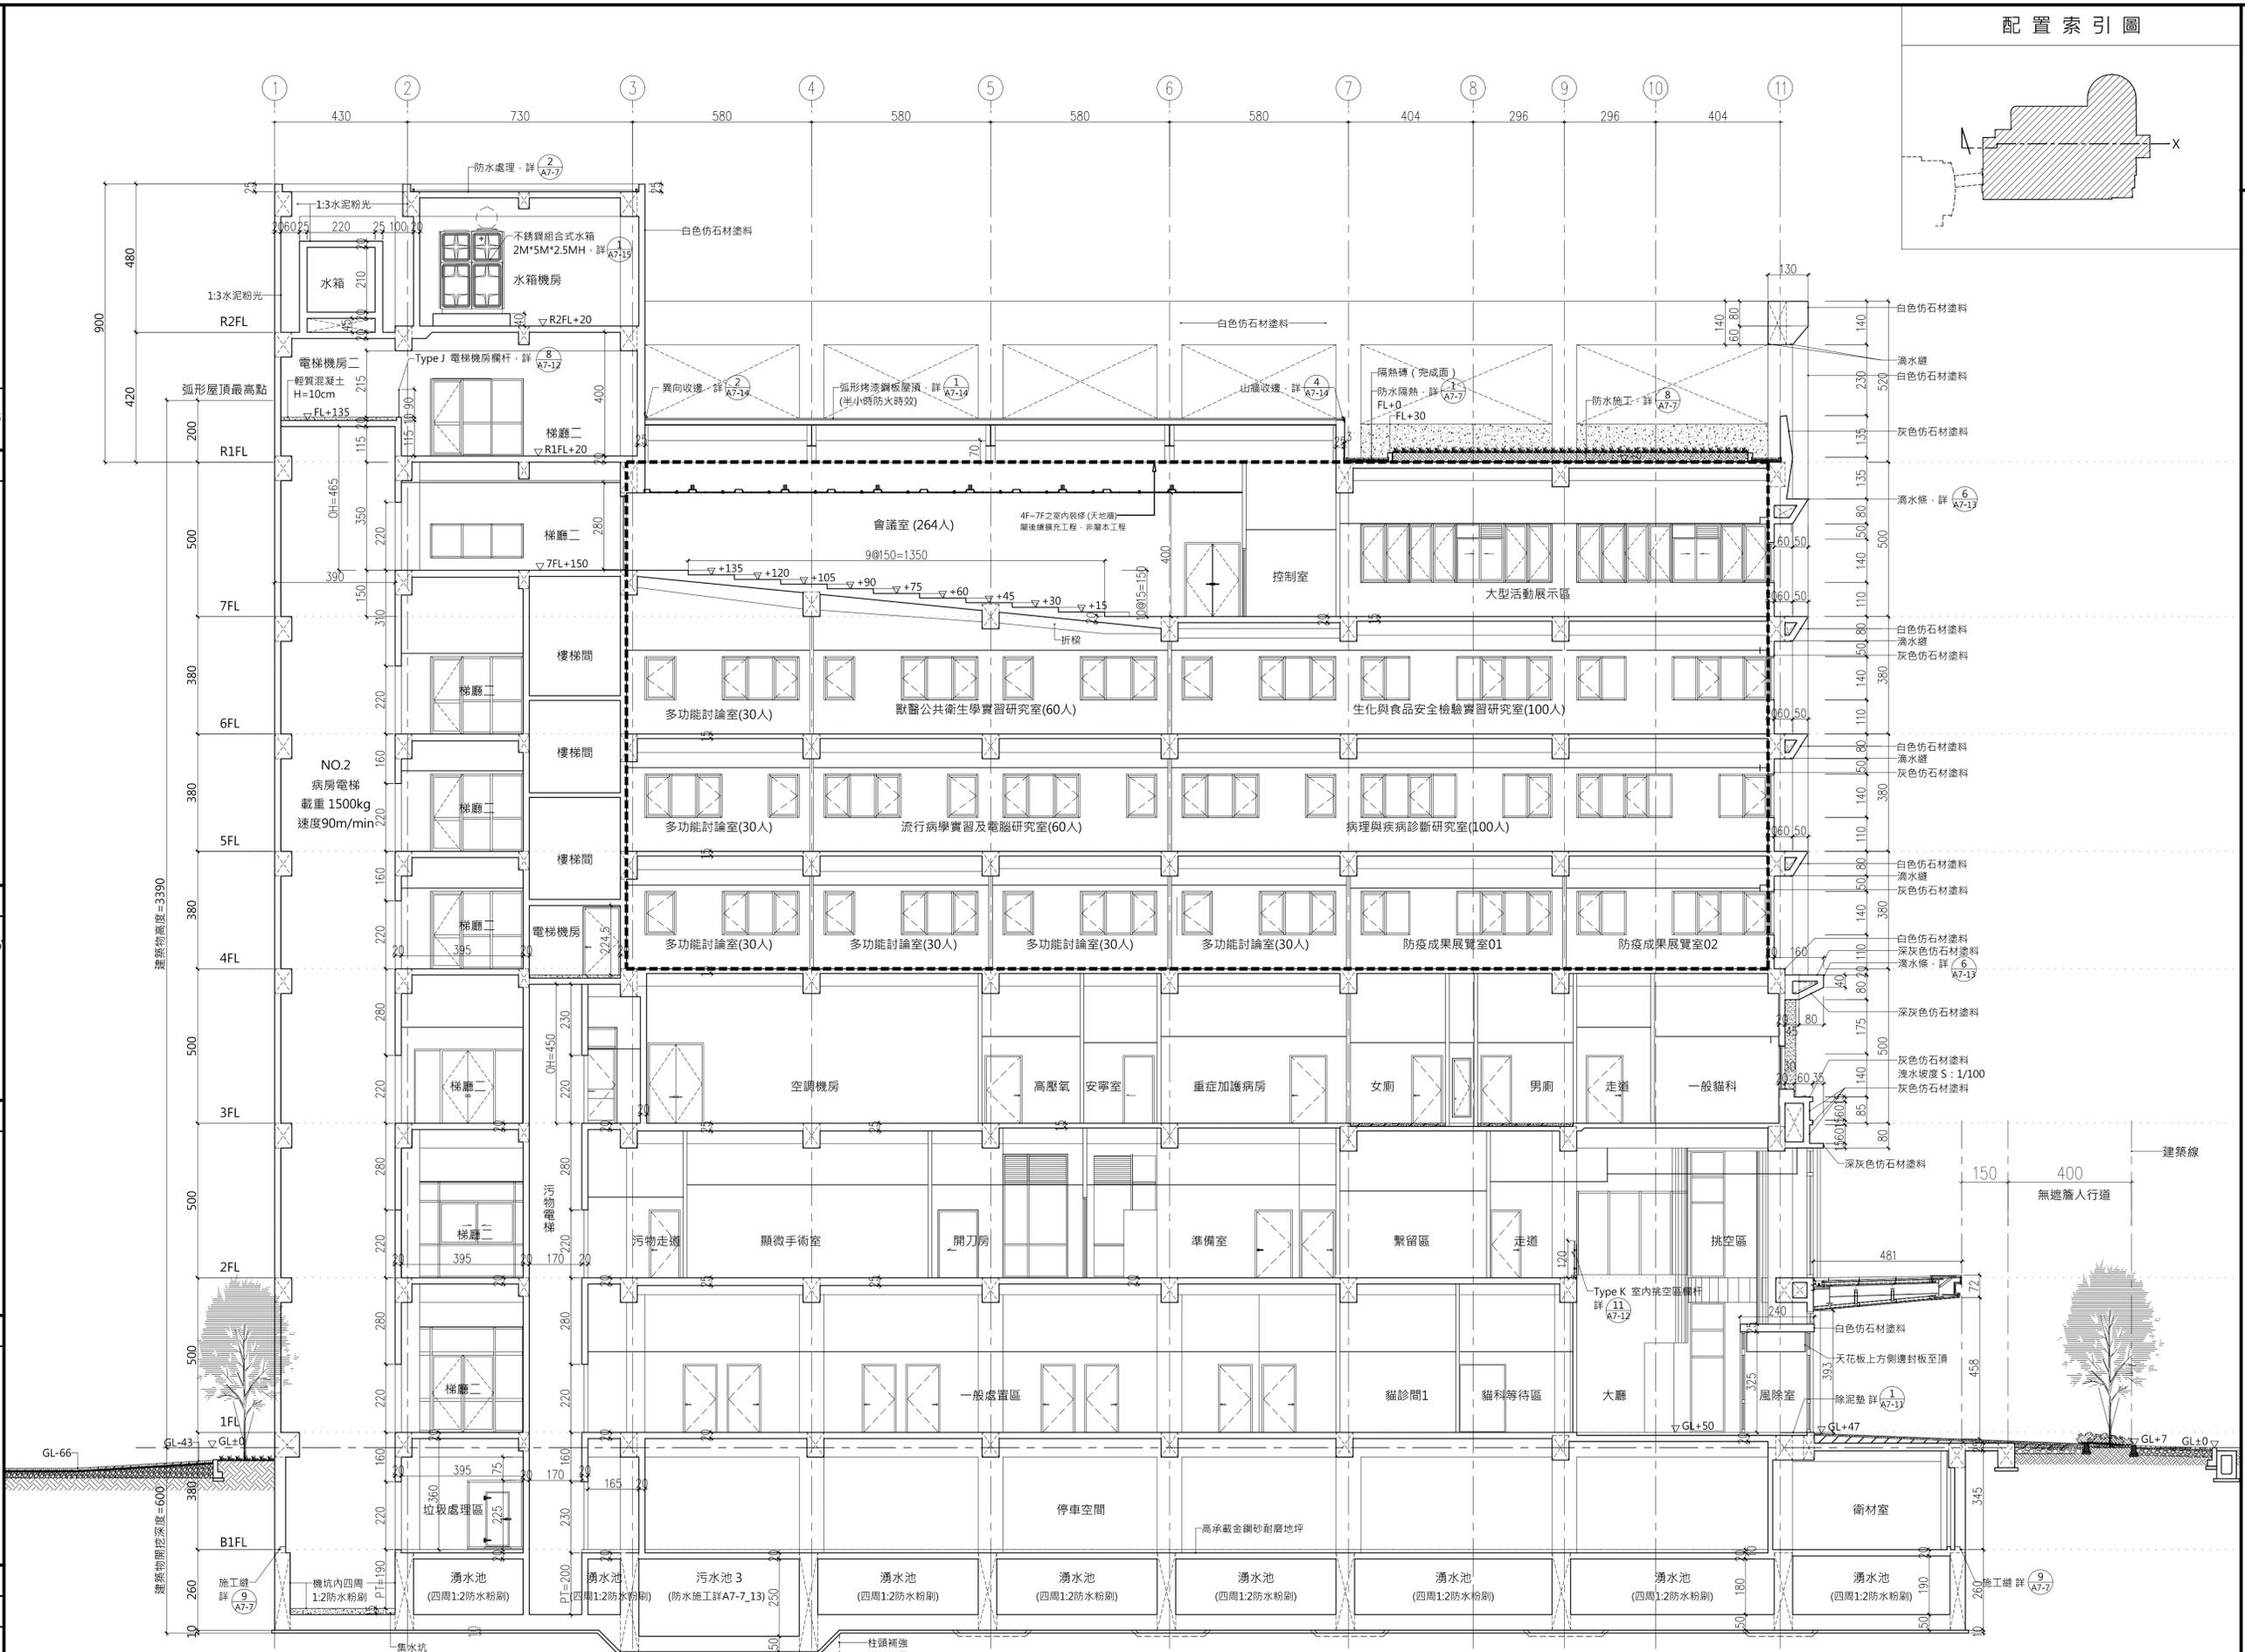

1 橫向剖面圖 A1 S: 1/100 A3 S: 1/200