


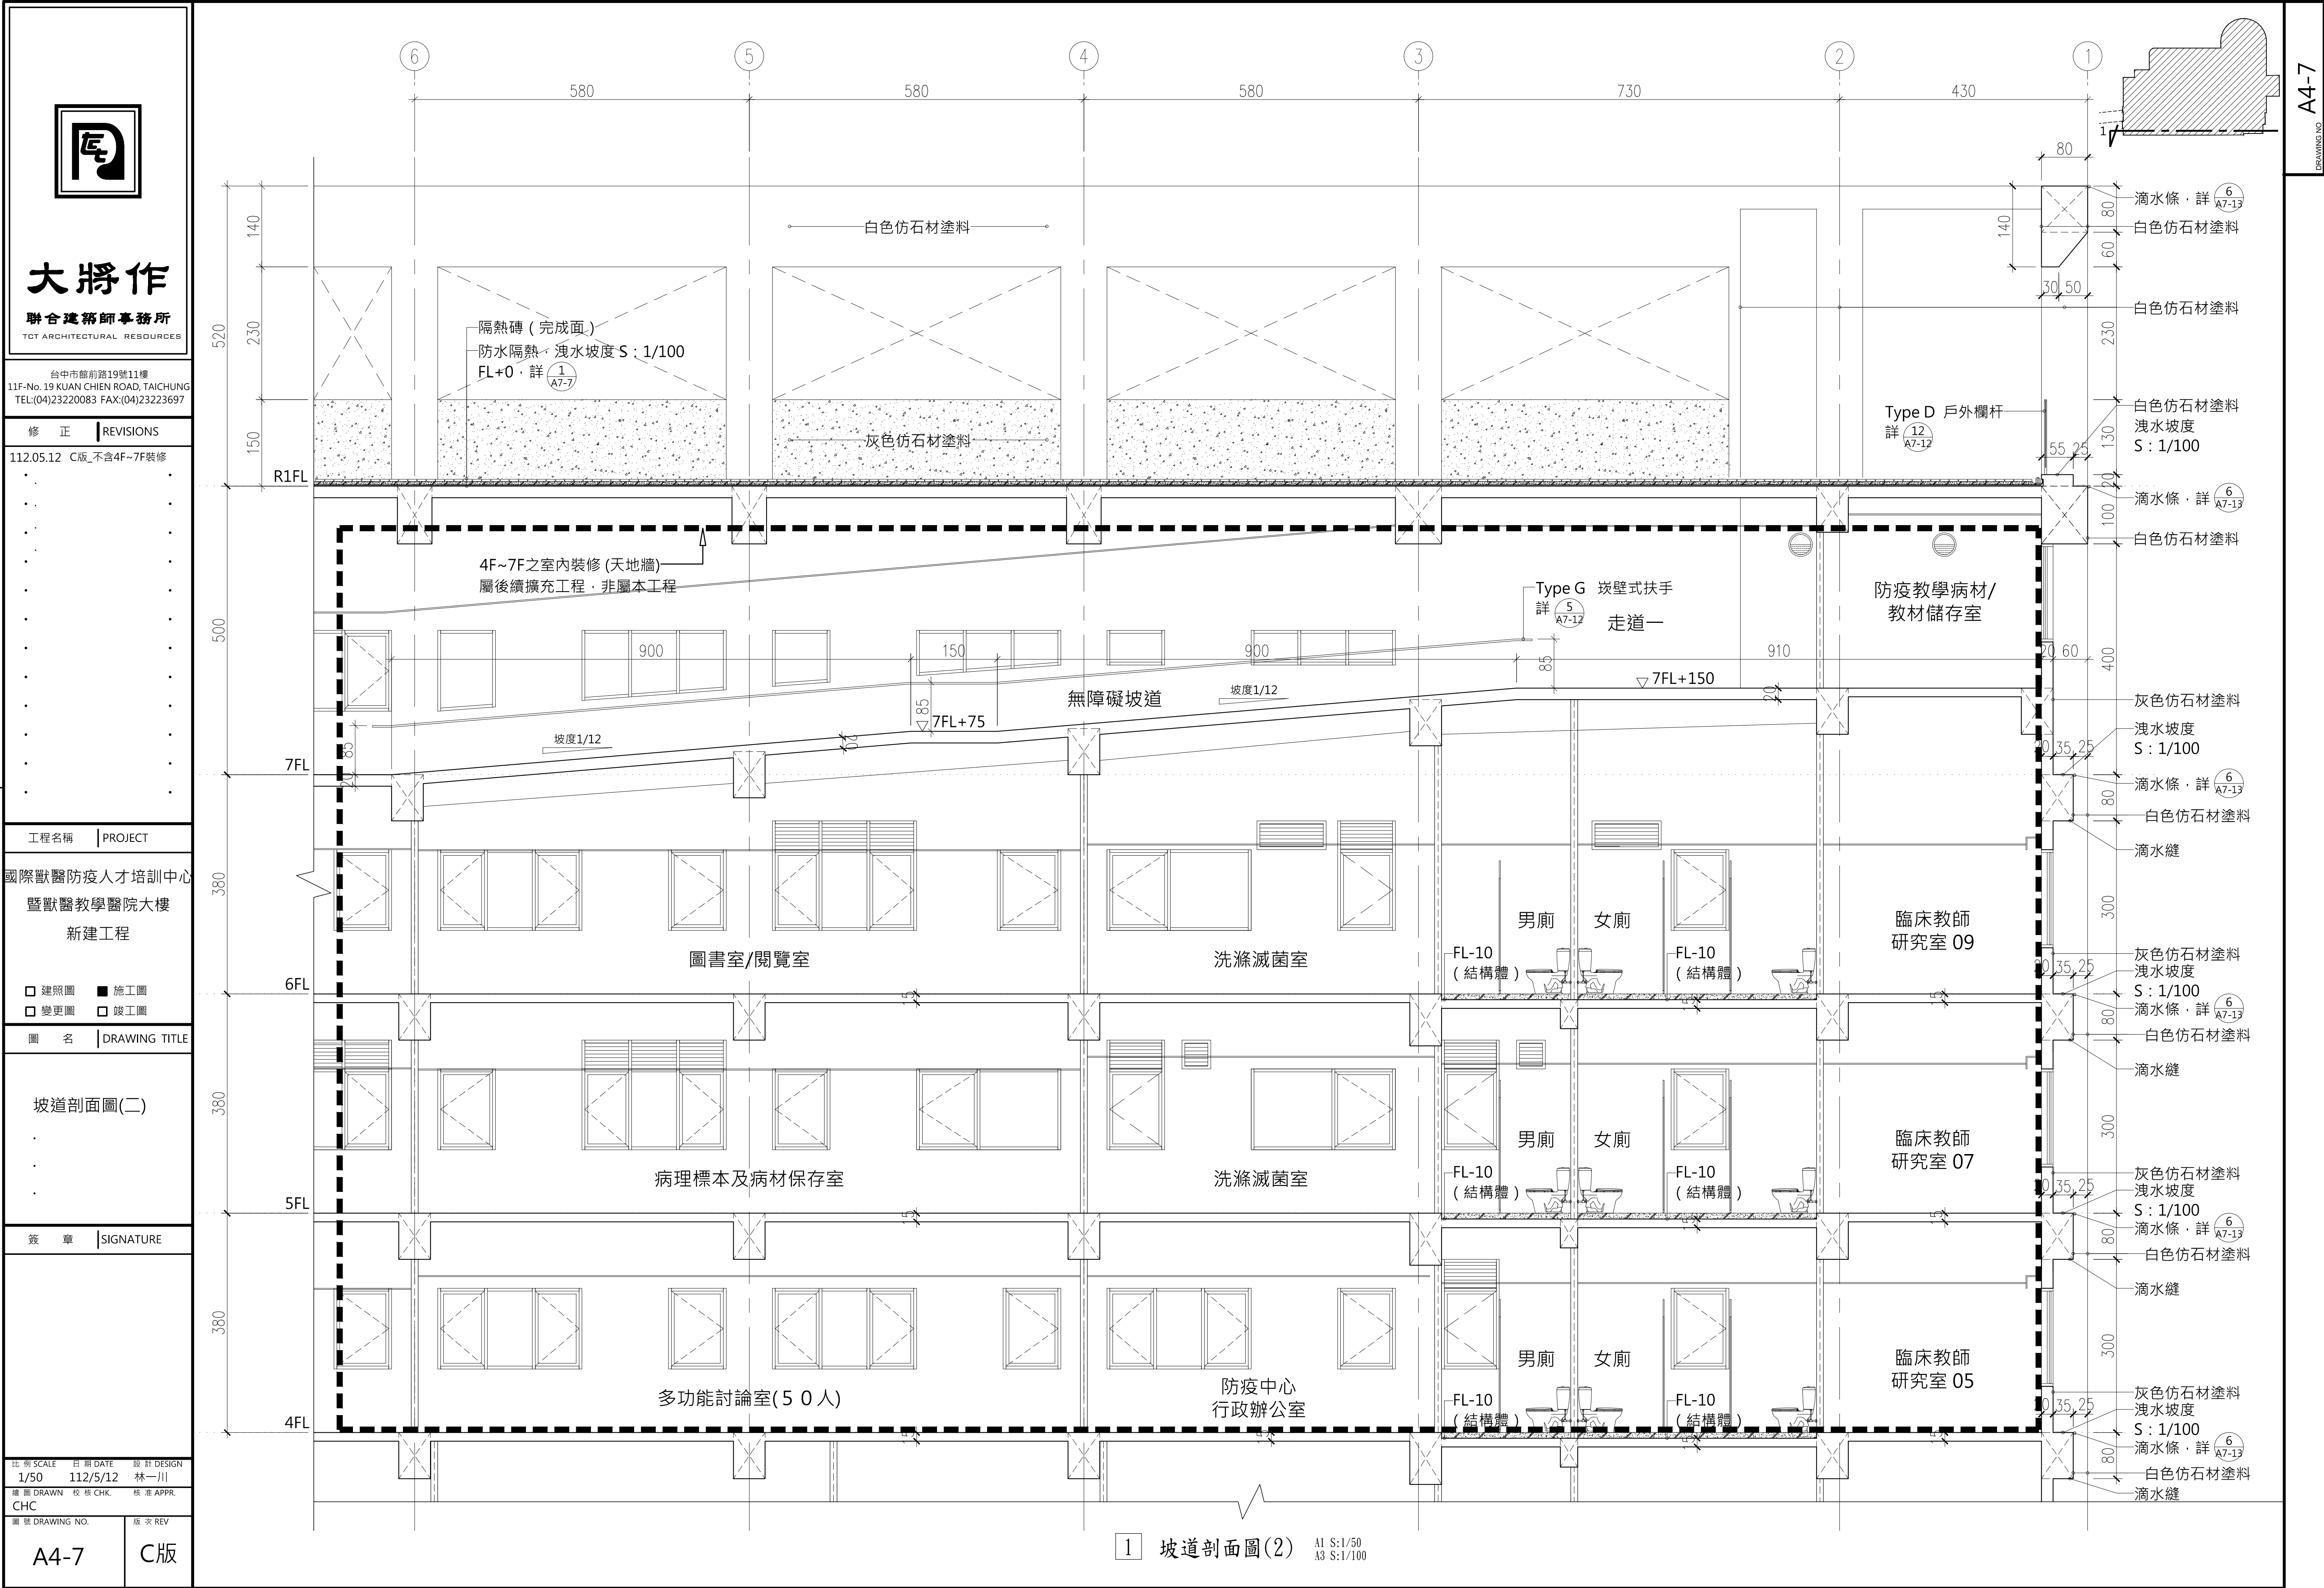

大將作

聯合建築師事務所
TCT ARCHITECTURAL RESOURCES

台中市館前路19號11樓
11F-No. 19 KUAN CHIEN ROAD, TAICHUNG
TEL:(04)23220083 FAX:(04)23223697

修正	REVISIONS
112.05.12	C版_不含4F~7F裝修

工程名稱	PROJECT
國際獸醫防疫人才培訓中心 暨獸醫教學醫院大樓 新建工程	
☐ 建照圖 ☒ 施工圖	
☐ 變更圖 ☐ 竣工圖	

圖名	DRAWING TITLE
坡道剖面圖(二)	

簽章	SIGNATURE

比例 SCALE	日期 DATE	設計 DESIGN
1/50	112/5/12	林一川
繪圖 DRAWN	校核 CHK.	核准 APPR.
CHC		

圖號 DRAWING NO.	版本 REV
A4-7	C版