



大將作

聯合建築師事務所
TCT ARCHITECTURAL RESOURCES

台中市館前路19號11樓
11F-No. 19 KUAN CHEN ROAD, TAICHUNG
TEL:(04)23220083 FAX:(04)23223697

修正 REVISIONS

112.05.12 C版_不含4F~7F裝修

工程名稱 PROJECT

國際獸醫防疫人才培訓中心
暨獸醫教學醫院大樓
新建工程

建照圖 施工圖
 變更圖 竣工圖

圖名 DRAWING TITLE

四層立面標示平面圖


簽章 SIGNATURE

20220321

比例 SCALE 日期 DATE 設計 DESIGN
1/100 112/5/12 林一川
繪圖 DRAWN 校核 CHK. 核准 APPR.
CHC 林家瑜

圖號 DRAWING NO. 版次 REV

A8-3-13 C版

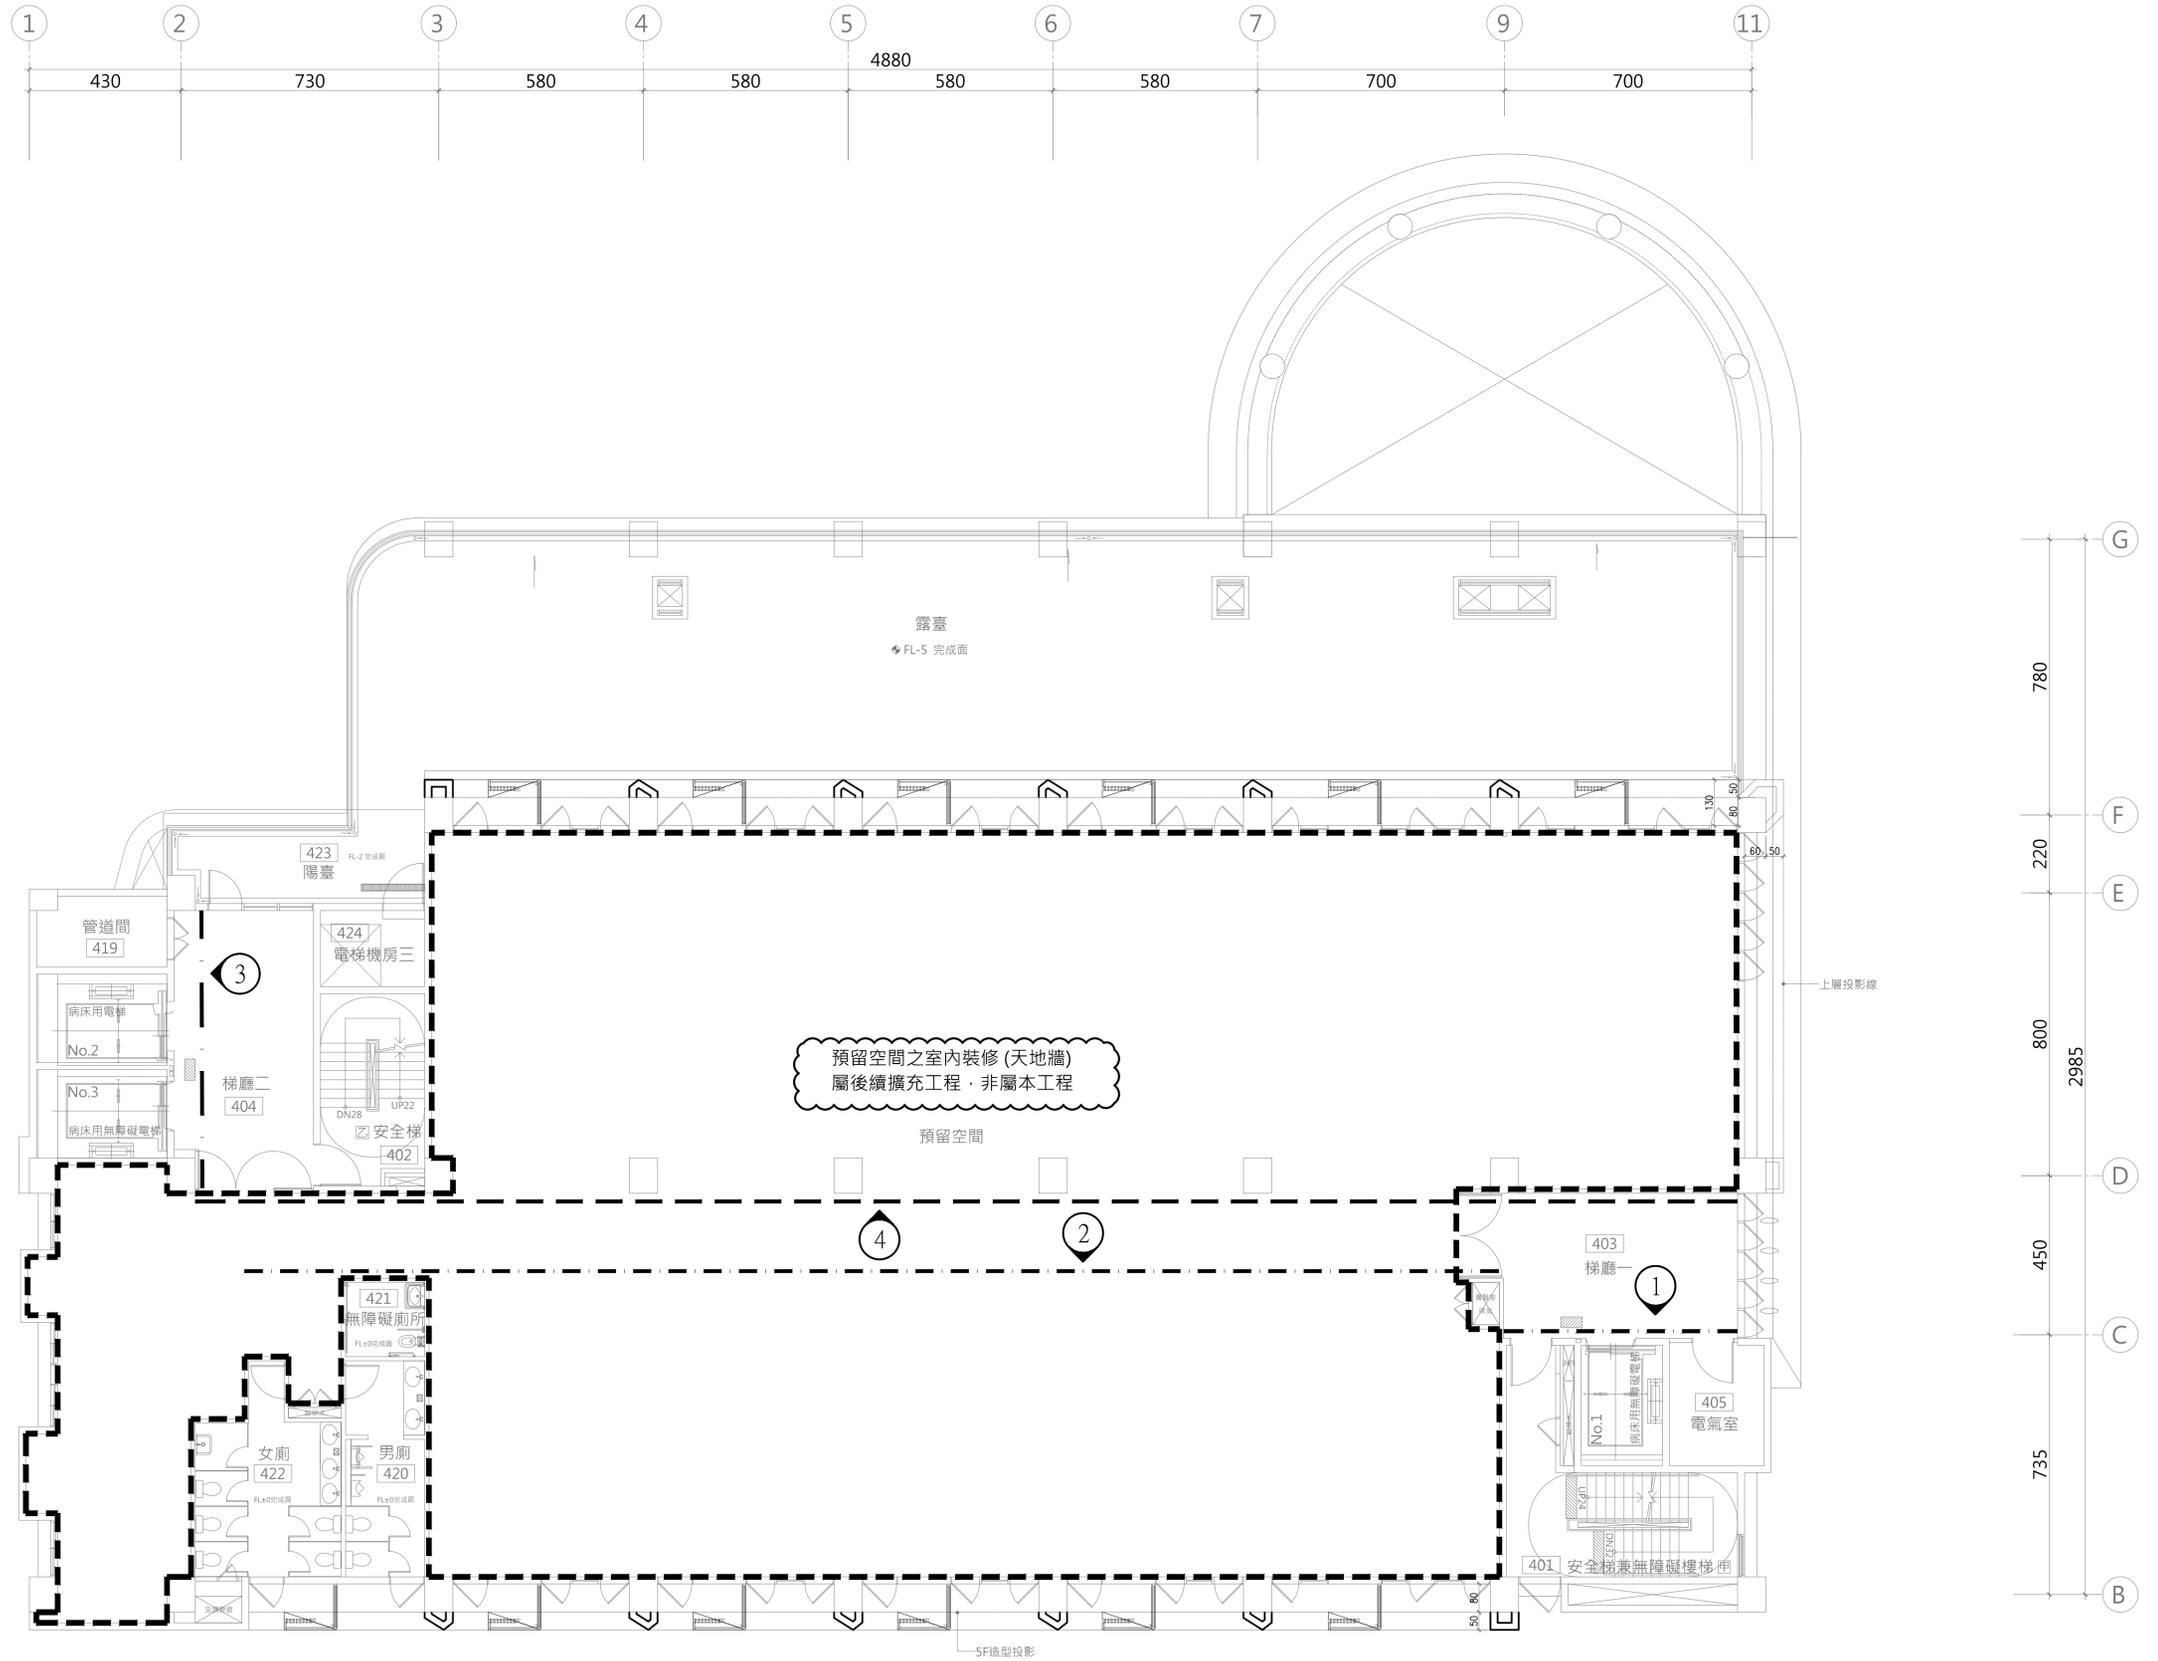

1 四層平面圖

S:A1=1/100, A3=1/200

註:空調系統-動物與人分開