



大將作

聯合建築師事務所  
TCT ARCHITECTURAL RESOURCES

台中市館前路19號11樓  
11F-No. 19 KUAN CHIEN ROAD, TAICHUNG  
TEL:(04)23220083 FAX:(04)23223697

修正 REVISIONS

112.05.12 C版\_不含4F~7F裝修

工程名稱 PROJECT

國際獸醫防疫人才培訓中心  
暨獸醫教學醫院大樓  
新建工程

建照圖  施工圖  
 變更圖  竣工圖

圖名 DRAWING TITLE

四層1~2向立面圖






簽章 SIGNATURE

20220321

比例 SCALE 日期 DATE 設計 DESIGN  
1/100 112/5/12 林一川  
繪圖 DRAWN 校核 CHK. 核准 APPR.  
CHC 林家瑜

圖號 DRAWING NO. 版本 REV

A8-3-14 C版

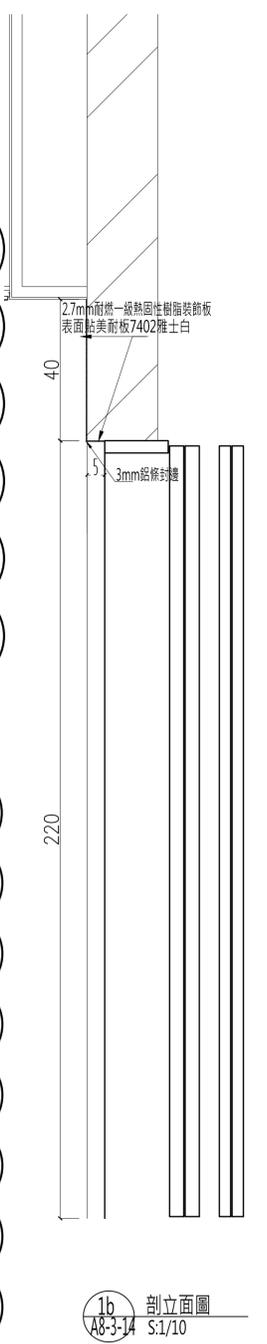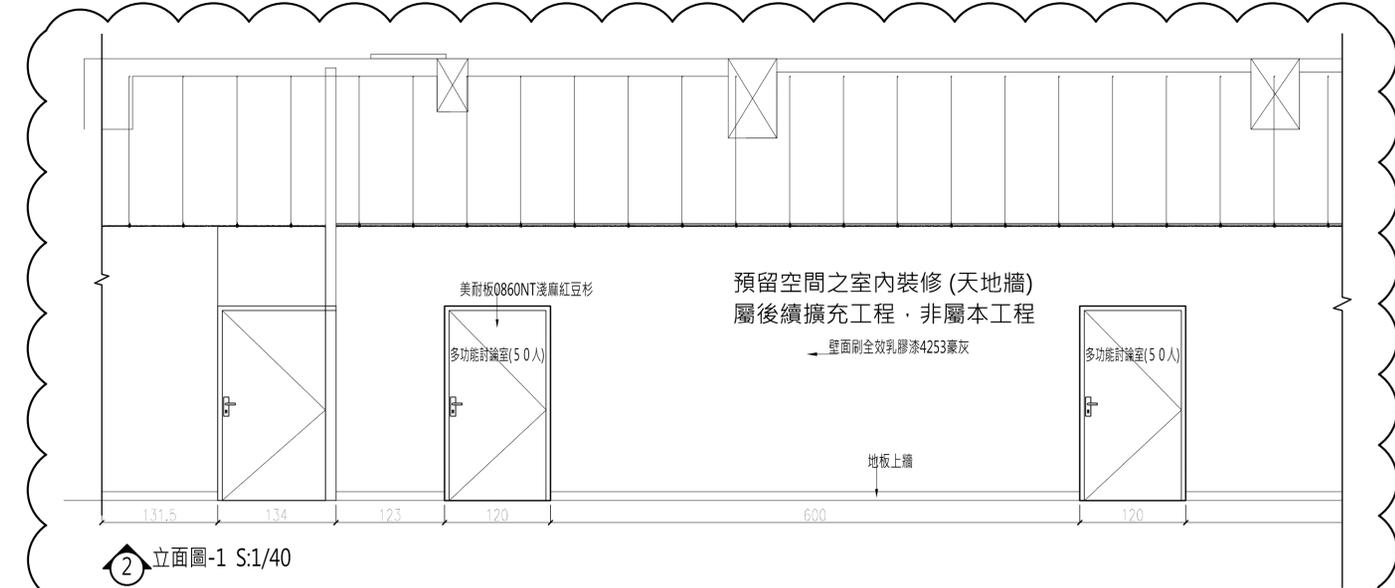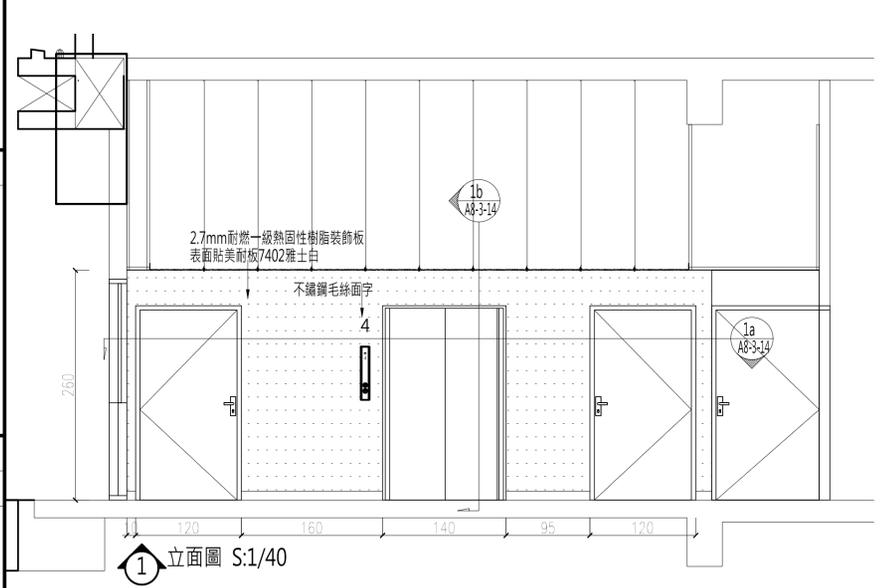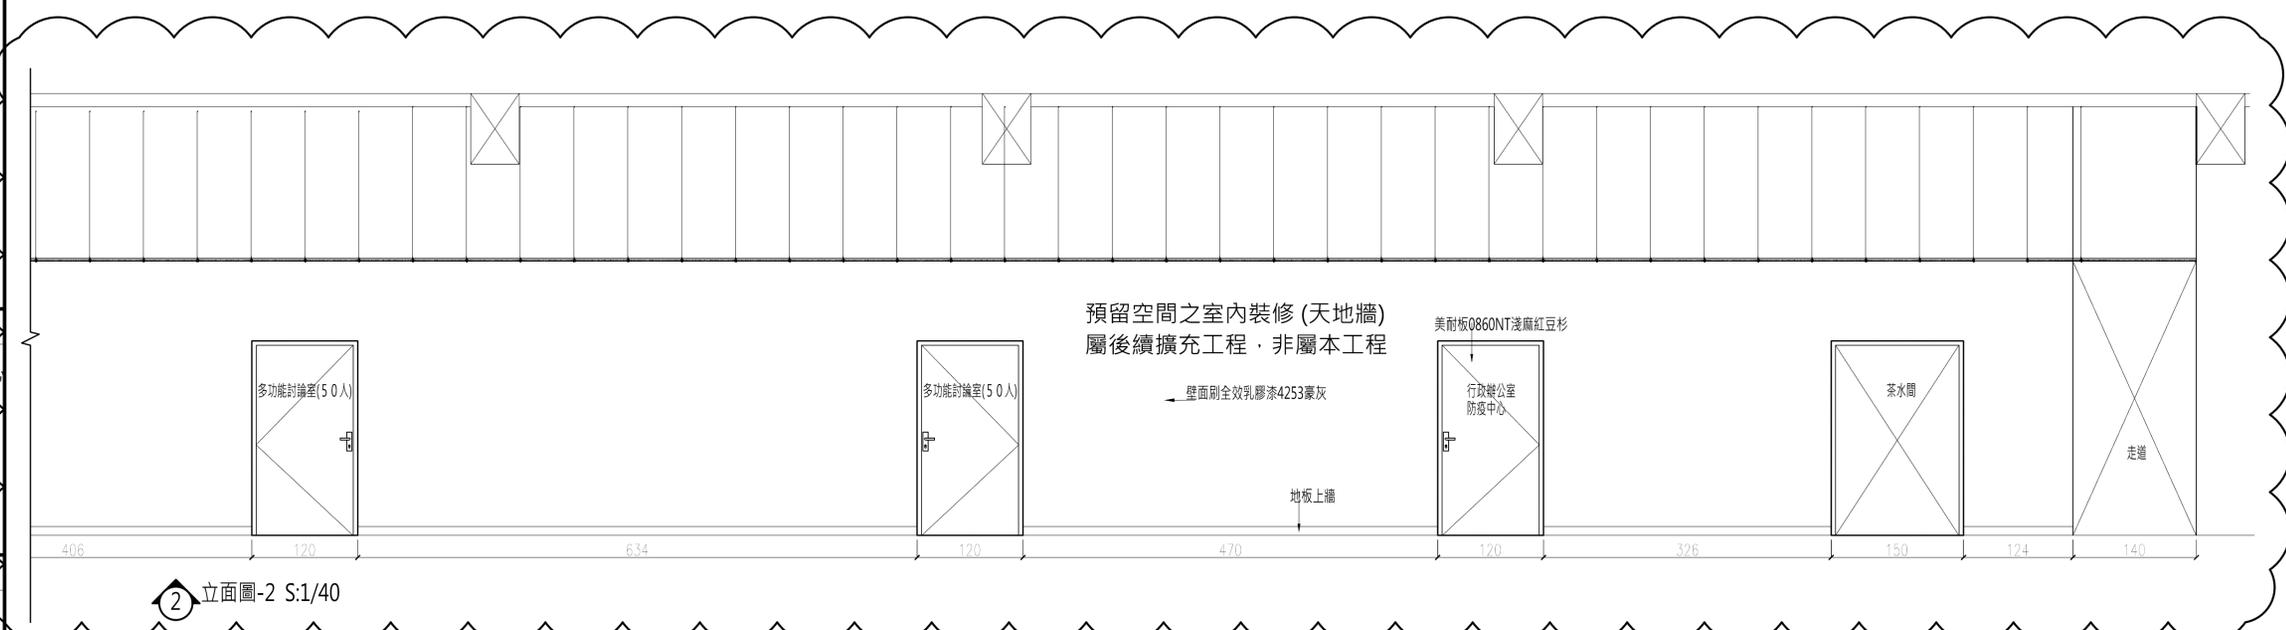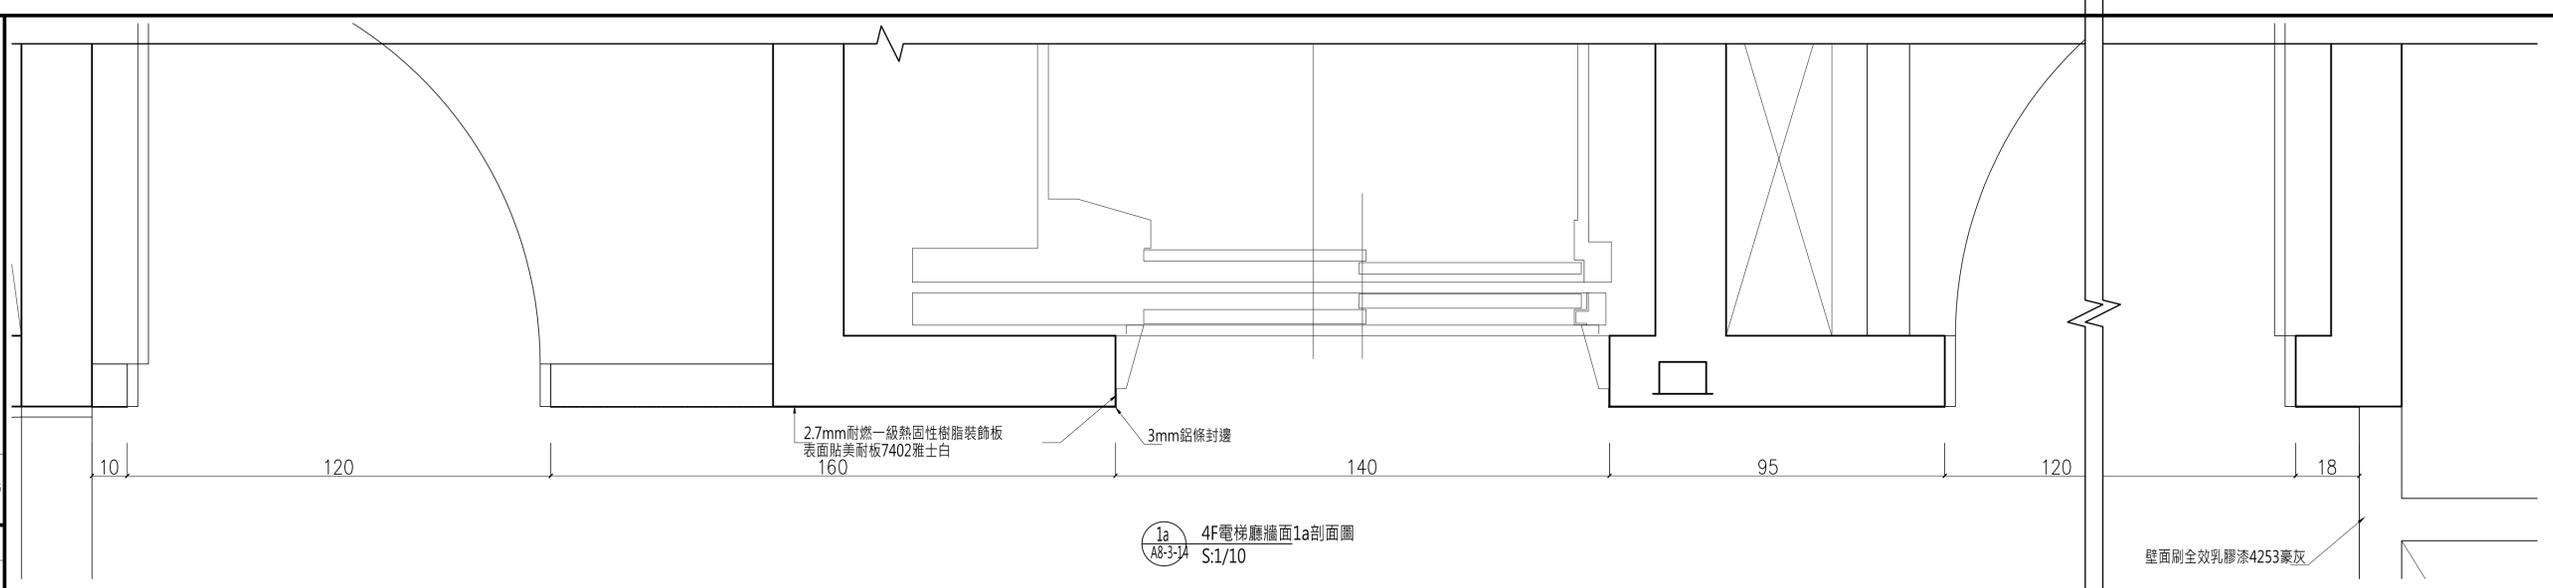

DRAWING NO. A8-3-14