



大將作

聯合建築師事務所
TCT ARCHITECTURAL RESOURCES

台中市館前路19號11樓
11F-No. 19 KUAN CHEN ROAD, TAICHUNG
TEL:(04)23220083 FAX:(04)23223697

修正 REVISIONS

112.05.12 C版_不含4F~7F裝修

工程名稱 PROJECT

國際獸醫防疫人才培訓中心
暨獸醫教學醫院大樓
新建工程

建照圖 施工圖
 變更圖 竣工圖

圖名 DRAWING TITLE

五~六層1~2向立面圖

發章 SIGNATURE


20220321

比例 SCALE 日期 DATE 設計 DESIGN
1/100 112/5/12 林一川


繪圖 DRAWN 校核 CHK. 核准 APPR.
CHC 林家瑜

圖號 DRAWING NO. 版本 REV


A8-3-17 C版

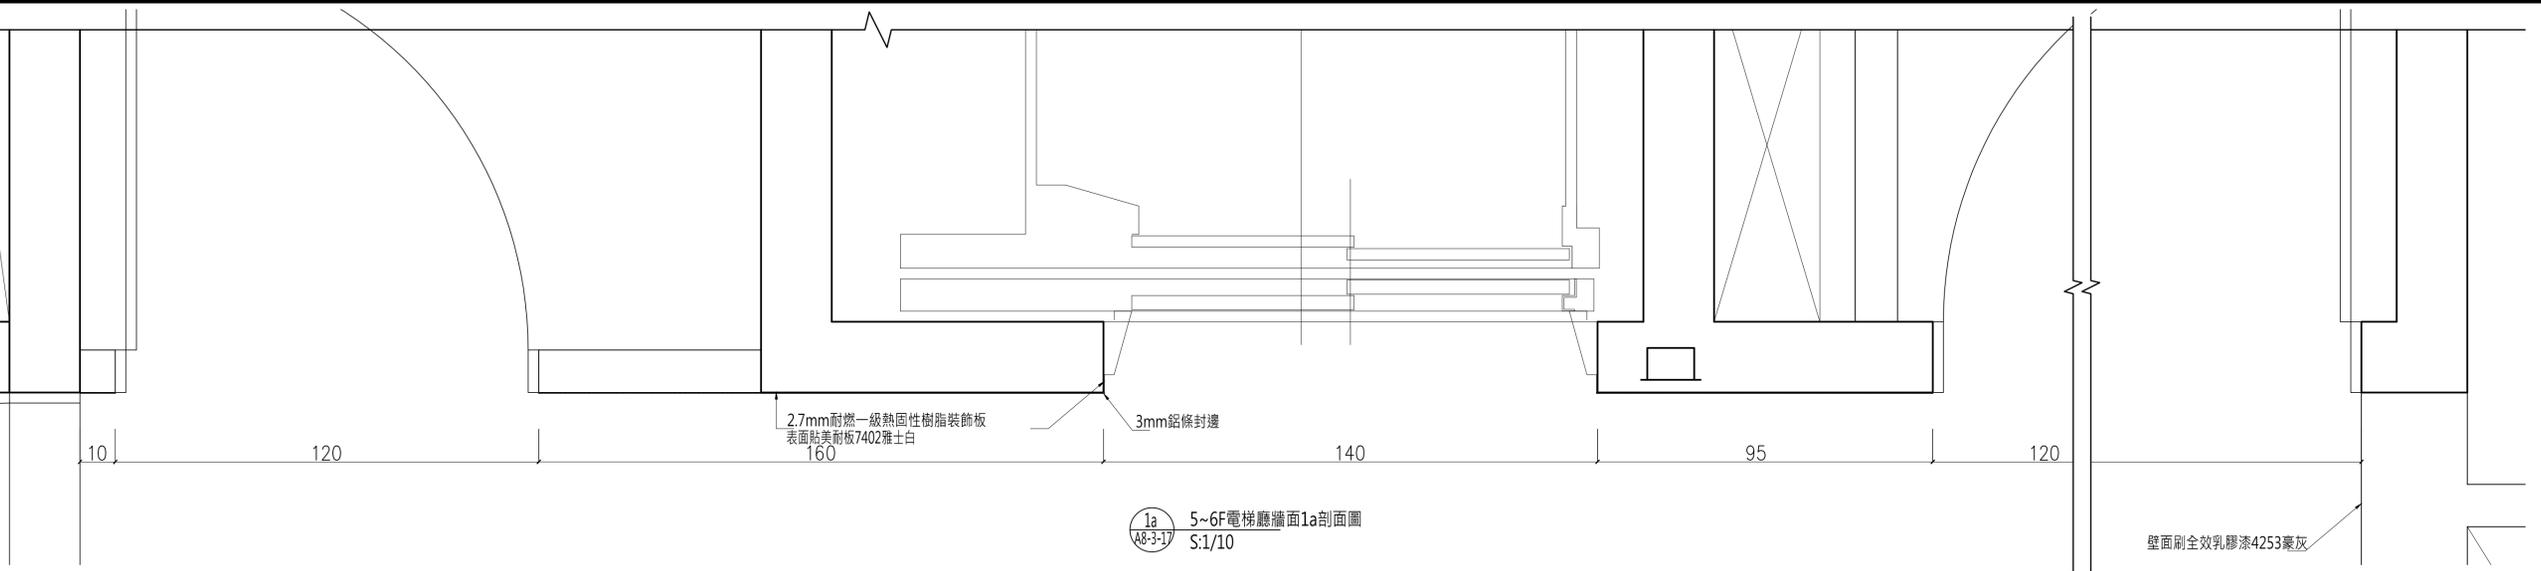


1a 5~6F 電梯廳剖面1a剖面圖
A8-3-17 S:1/10

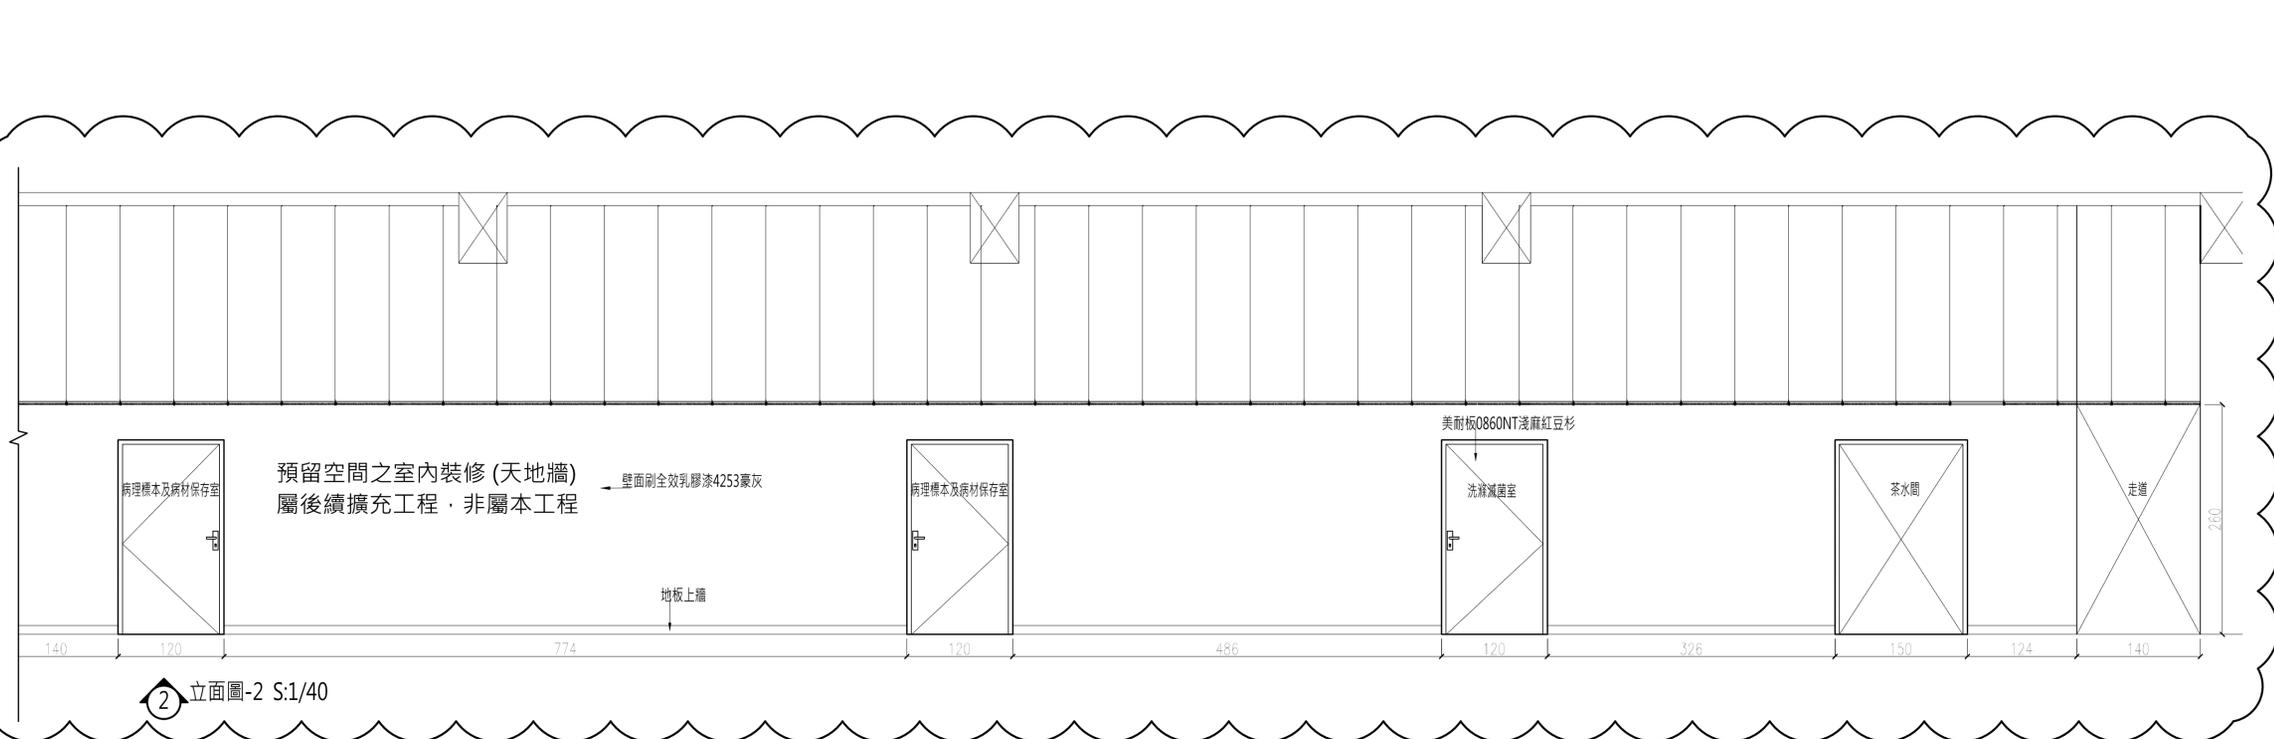


2 立面圖-2 S:1/40

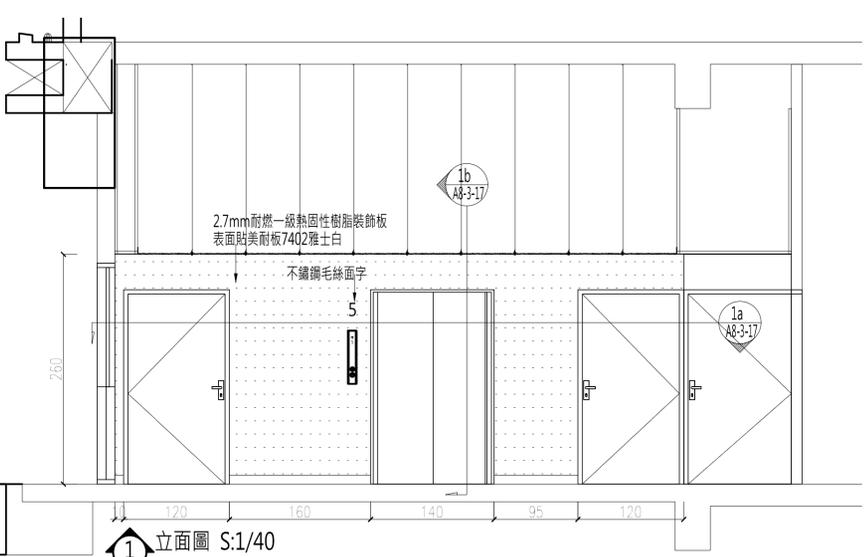

1 立面圖 S:1/40

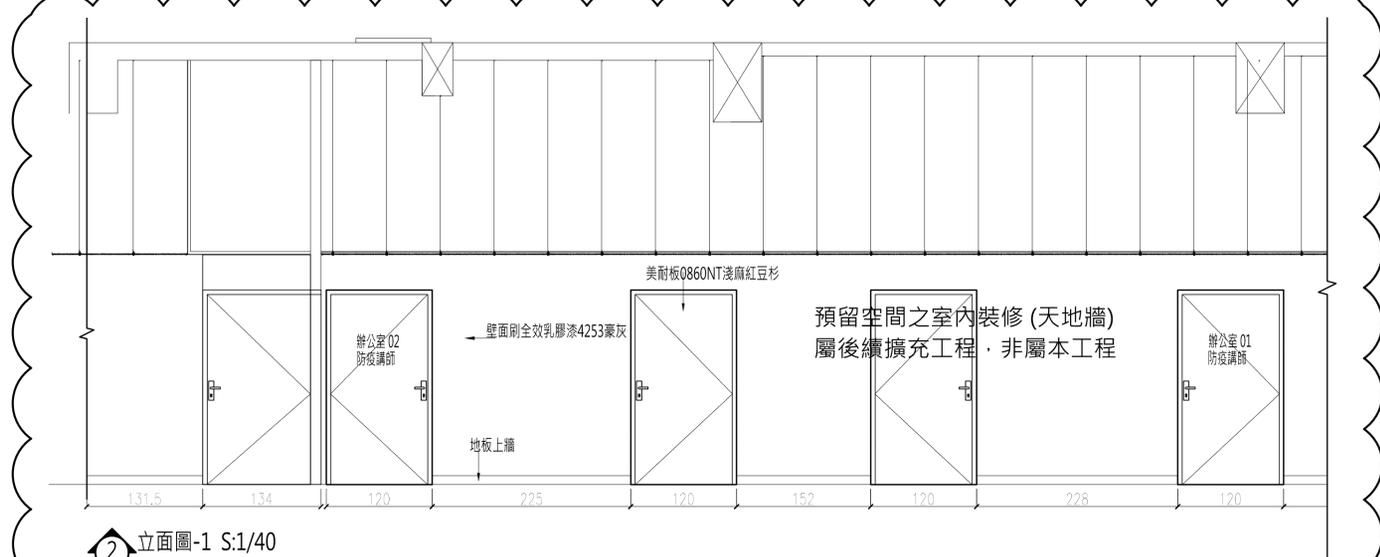

2 立面圖-1 S:1/40

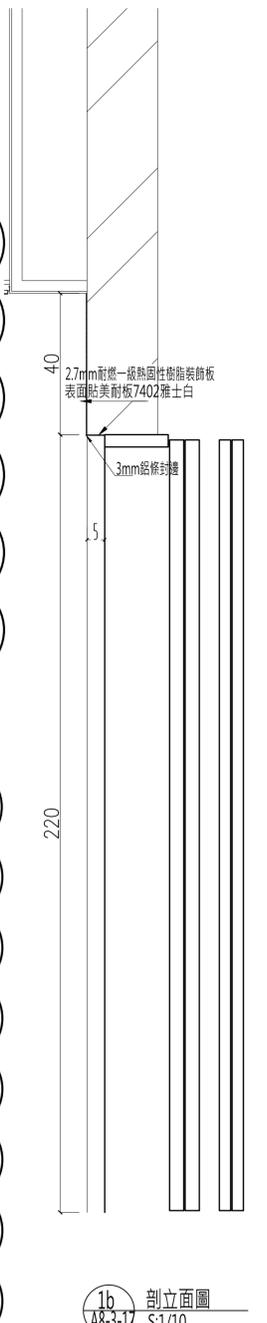

1b 剖面圖
A8-3-17 S:1/10

DRAWING NO. A8-3-17