

大將作

聯合建築師事務所
TCT ARCHITECTURAL RESOURCES

台中市館前路19號11樓
11F-No. 19 KUAN CHIEN ROAD, TAICHUNG
TEL:(04)23220083 FAX:(04)23223697

修正 | REVISIONS

112.05.12 C版_不含4F~7F裝修

.....

.....

工程名稱 | PROJECT

國際獸醫防疫人才培訓中心
暨獸醫教學醫院大樓
新建工程

☐ 建照圖 ☒ 施工圖
☐ 變更圖 ☐ 竣工圖

圖名 | DRAWING TITLE

四層輕隔間平面圖


簽章 | SIGNATURE

20220321

比例 SCALE 日期 DATE 設計 DESIGN
1/100 112/5/12 林一川
繪圖 DRAWN 校核 CHK. 核准 APPR.
CHC 林家倫

圖號 DRAWING NO. 版次 REV

A8-4-5 C版

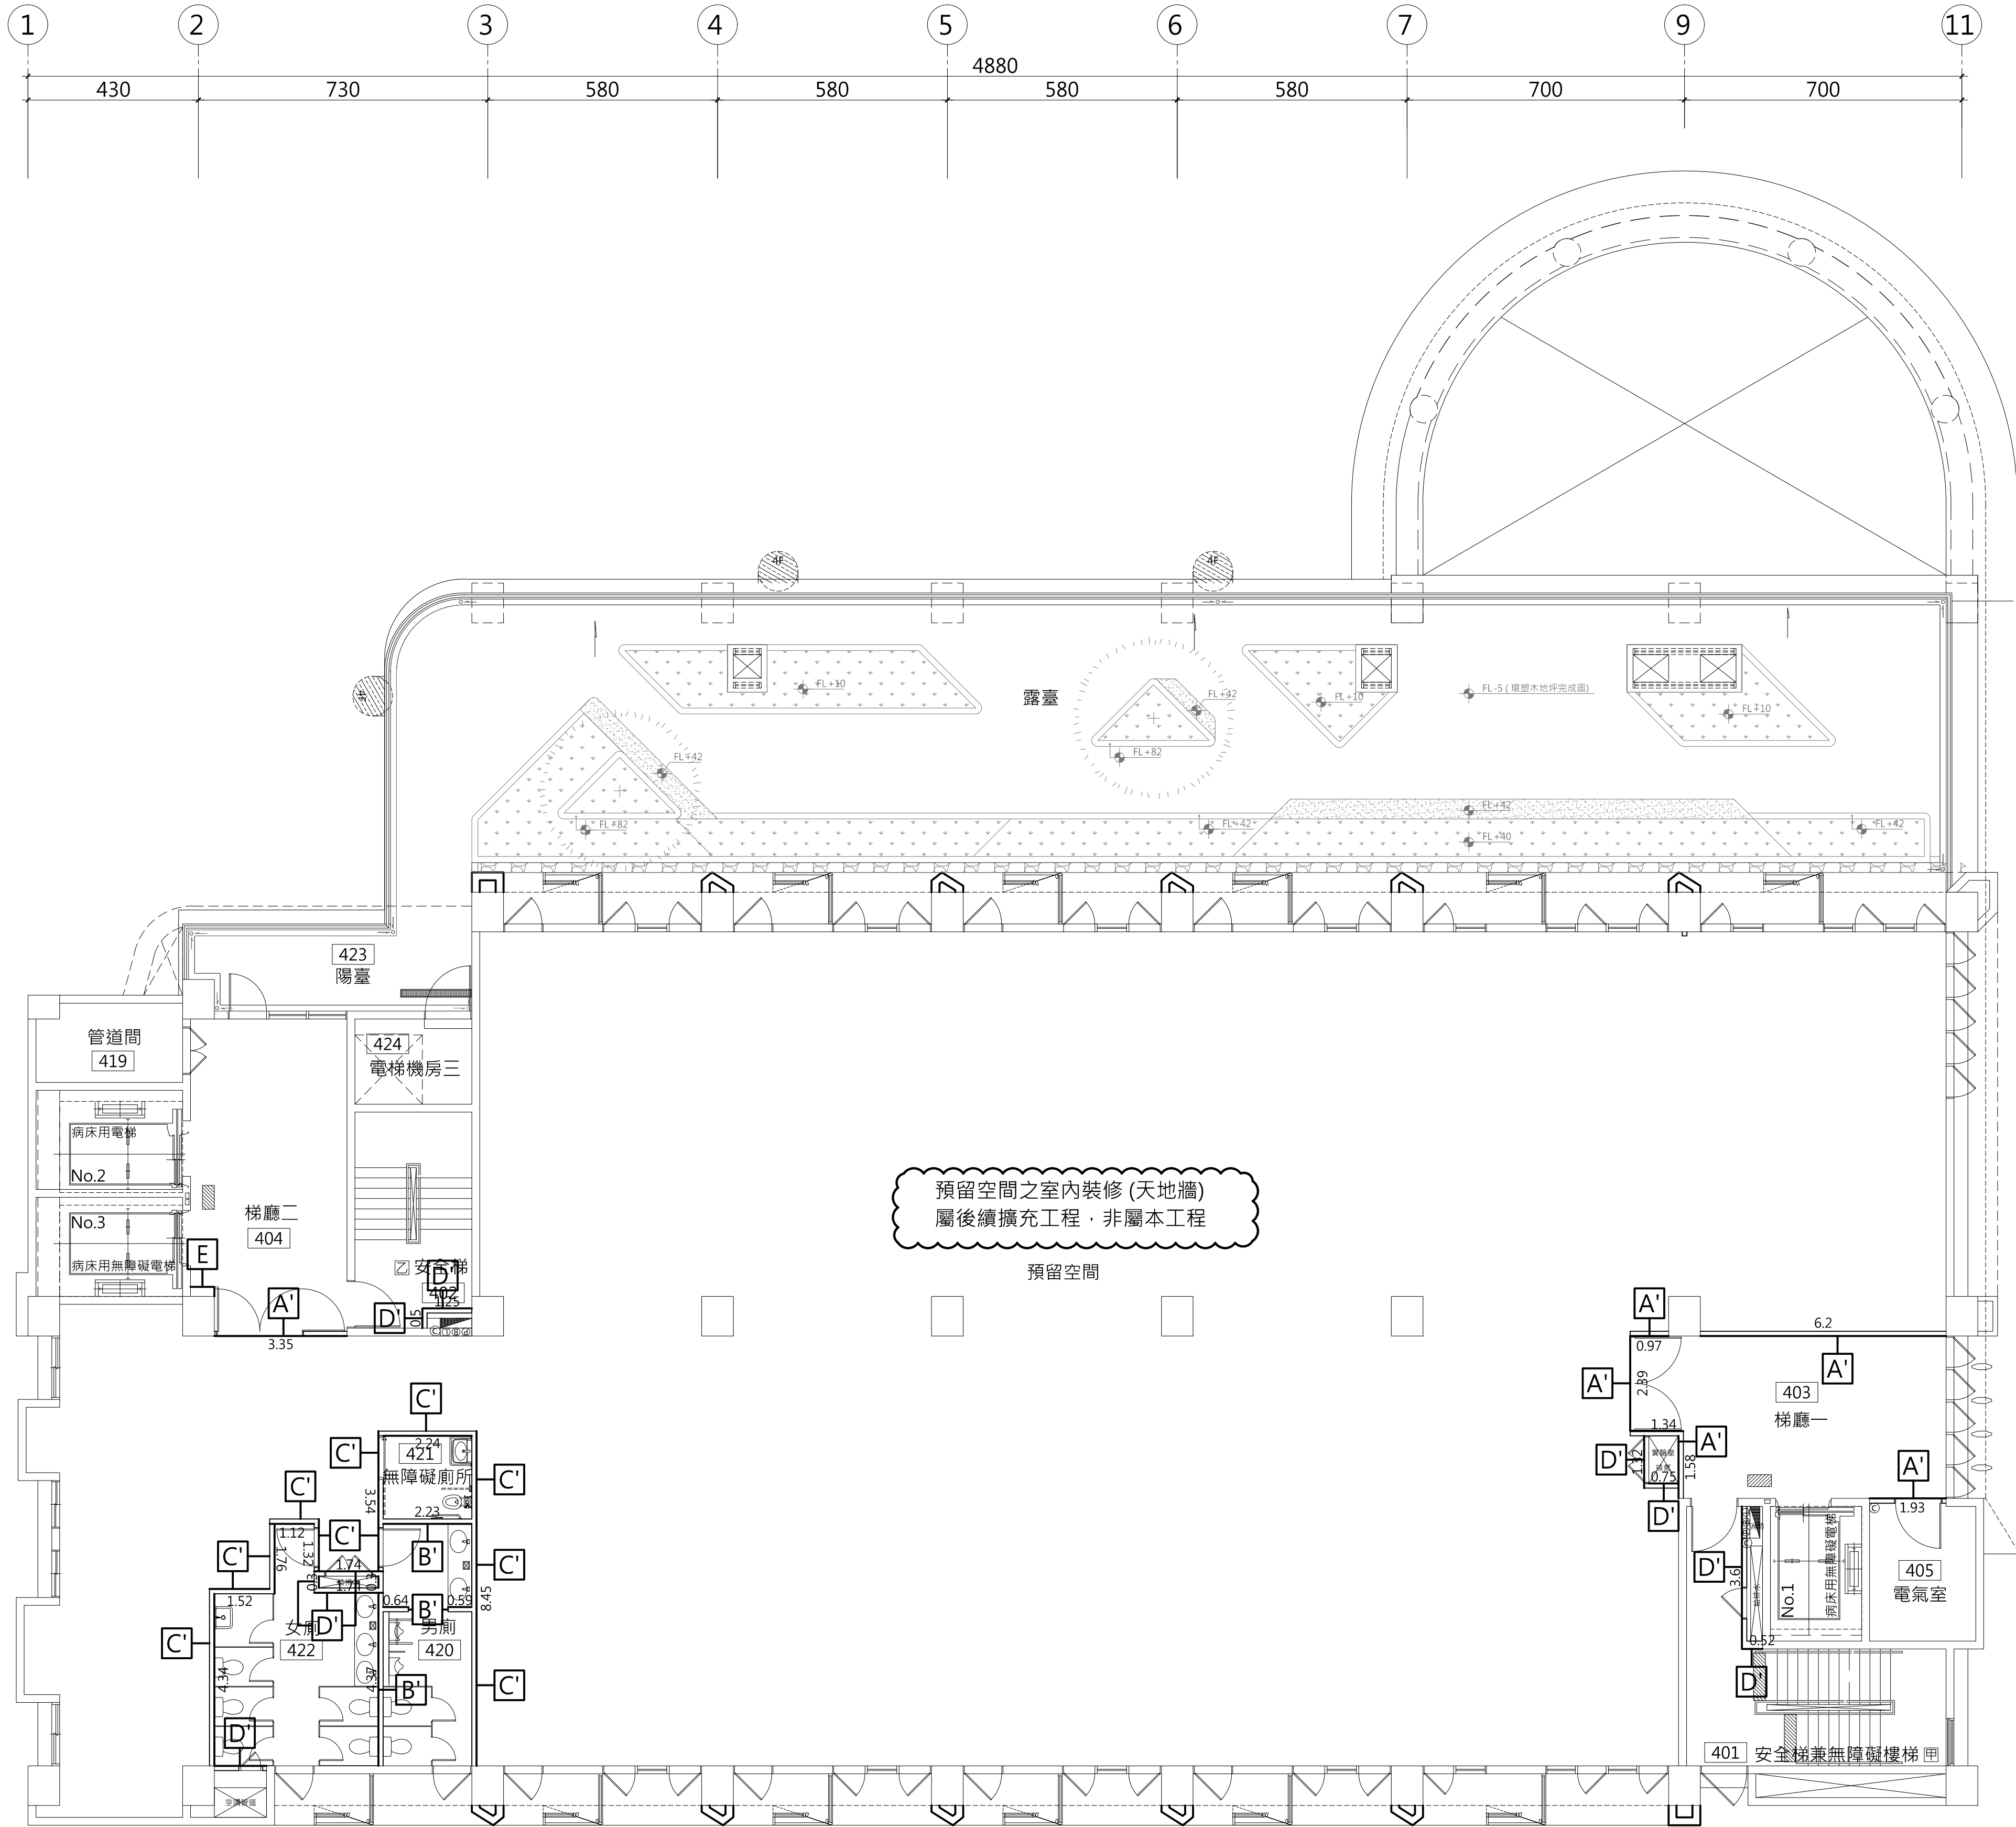

系統編號	隔間牆	備註
TYPE-A	12mm單層雙面砂酸鈣板隔間牆(牆厚=116mm)	高度≤5.0M RW≥52dB
TYPE-A'	12mm單層雙面砂酸鈣板隔間牆(牆厚=116mm)	高度≤4.0M RW≥52dB
TYPE-B	12mm單層雙面纖維水泥板隔間牆(雙面防水膜)(牆厚=116mm)	高度≤5.0M RW≥52dB
TYPE-B'	12mm單層雙面纖維水泥板隔間牆(雙面防水膜)(牆厚=116mm)	高度≤4.0M RW≥52dB
TYPE-C	12mm單層雙面纖維水泥板及砂酸鈣板隔間牆(單面防水膜)(牆厚=116mm)	高度≤5.0M
TYPE-C'	12mm單層雙面纖維水泥板及砂酸鈣板隔間牆(單面防水膜)(牆厚=116mm)	高度≤4.0M
TYPE-D	12mm單層雙面纖維水泥板管道隔間牆(牆厚=104mm)	高度≤5.0M RW≥55dB
TYPE-D'	12mm單層雙面纖維水泥板管道隔間牆(牆厚=104mm)	高度≤4.0M RW≥55dB
TYPE-E	12mm單層單面砂酸鈣板隔間牆(牆厚=77mm)	高度≤5.0M
TYPE-E'	12mm單層單面砂酸鈣板隔間牆(牆厚=77mm)	高度≤4.0M
TYPE-F	15mm單層單面纖維水泥板地下室樓壁牆(牆厚=80mm)	
TYPE-G	12mm單層雙面砂酸鈣板隔間牆+雙骨架+5mm鉛板(牆厚=198mm)	高度≤5.0M RW≥54dB
TYPE-H	12mm單層雙面砂酸鈣板隔間牆+雙骨架+3mm鉛板(牆厚=196mm)	高度≤5.0M RW≥54dB
TYPE-I		
TYPE-J	12mm單層單面砂酸鈣板隔間牆+3mm鉛板(牆厚=107mm)	高度≤5.0M
TYPE-K	25mm機房岩棉吸音牆(牆厚=25mm)	



1 四層輕隔間平面圖

A1 S:1/100
A3 S:1/200