

大將作

聯合建築師事務所
TCT ARCHITECTURAL RESOURCES

台中市館前路19號11樓
11F-No. 19 KUAN CHIEN ROAD, TAICHUNG
TEL:(04)23220083 FAX:(04)23223697

修正 REVISIONS

112.05.12 C版_不含4F~7F裝修

.....

工程名稱 PROJECT
國際獸醫防疫人才培訓中心
暨獸醫教學醫院大樓
新建工程

建照圖 施工圖
變更圖 竣工圖

圖名 DRAWING TITLE

五層天花板平面圖

簽章 SIGNATURE


20220321

比例 SCALE 日期 DATE 設計 DESIGN
1/100 112/5/12 林一川
繪圖 DRAWN 校核 CHK. 核准 APPR.
CHC 林家瑜

圖號 DRAWING NO. 版次 REV

A8-1-6

C版

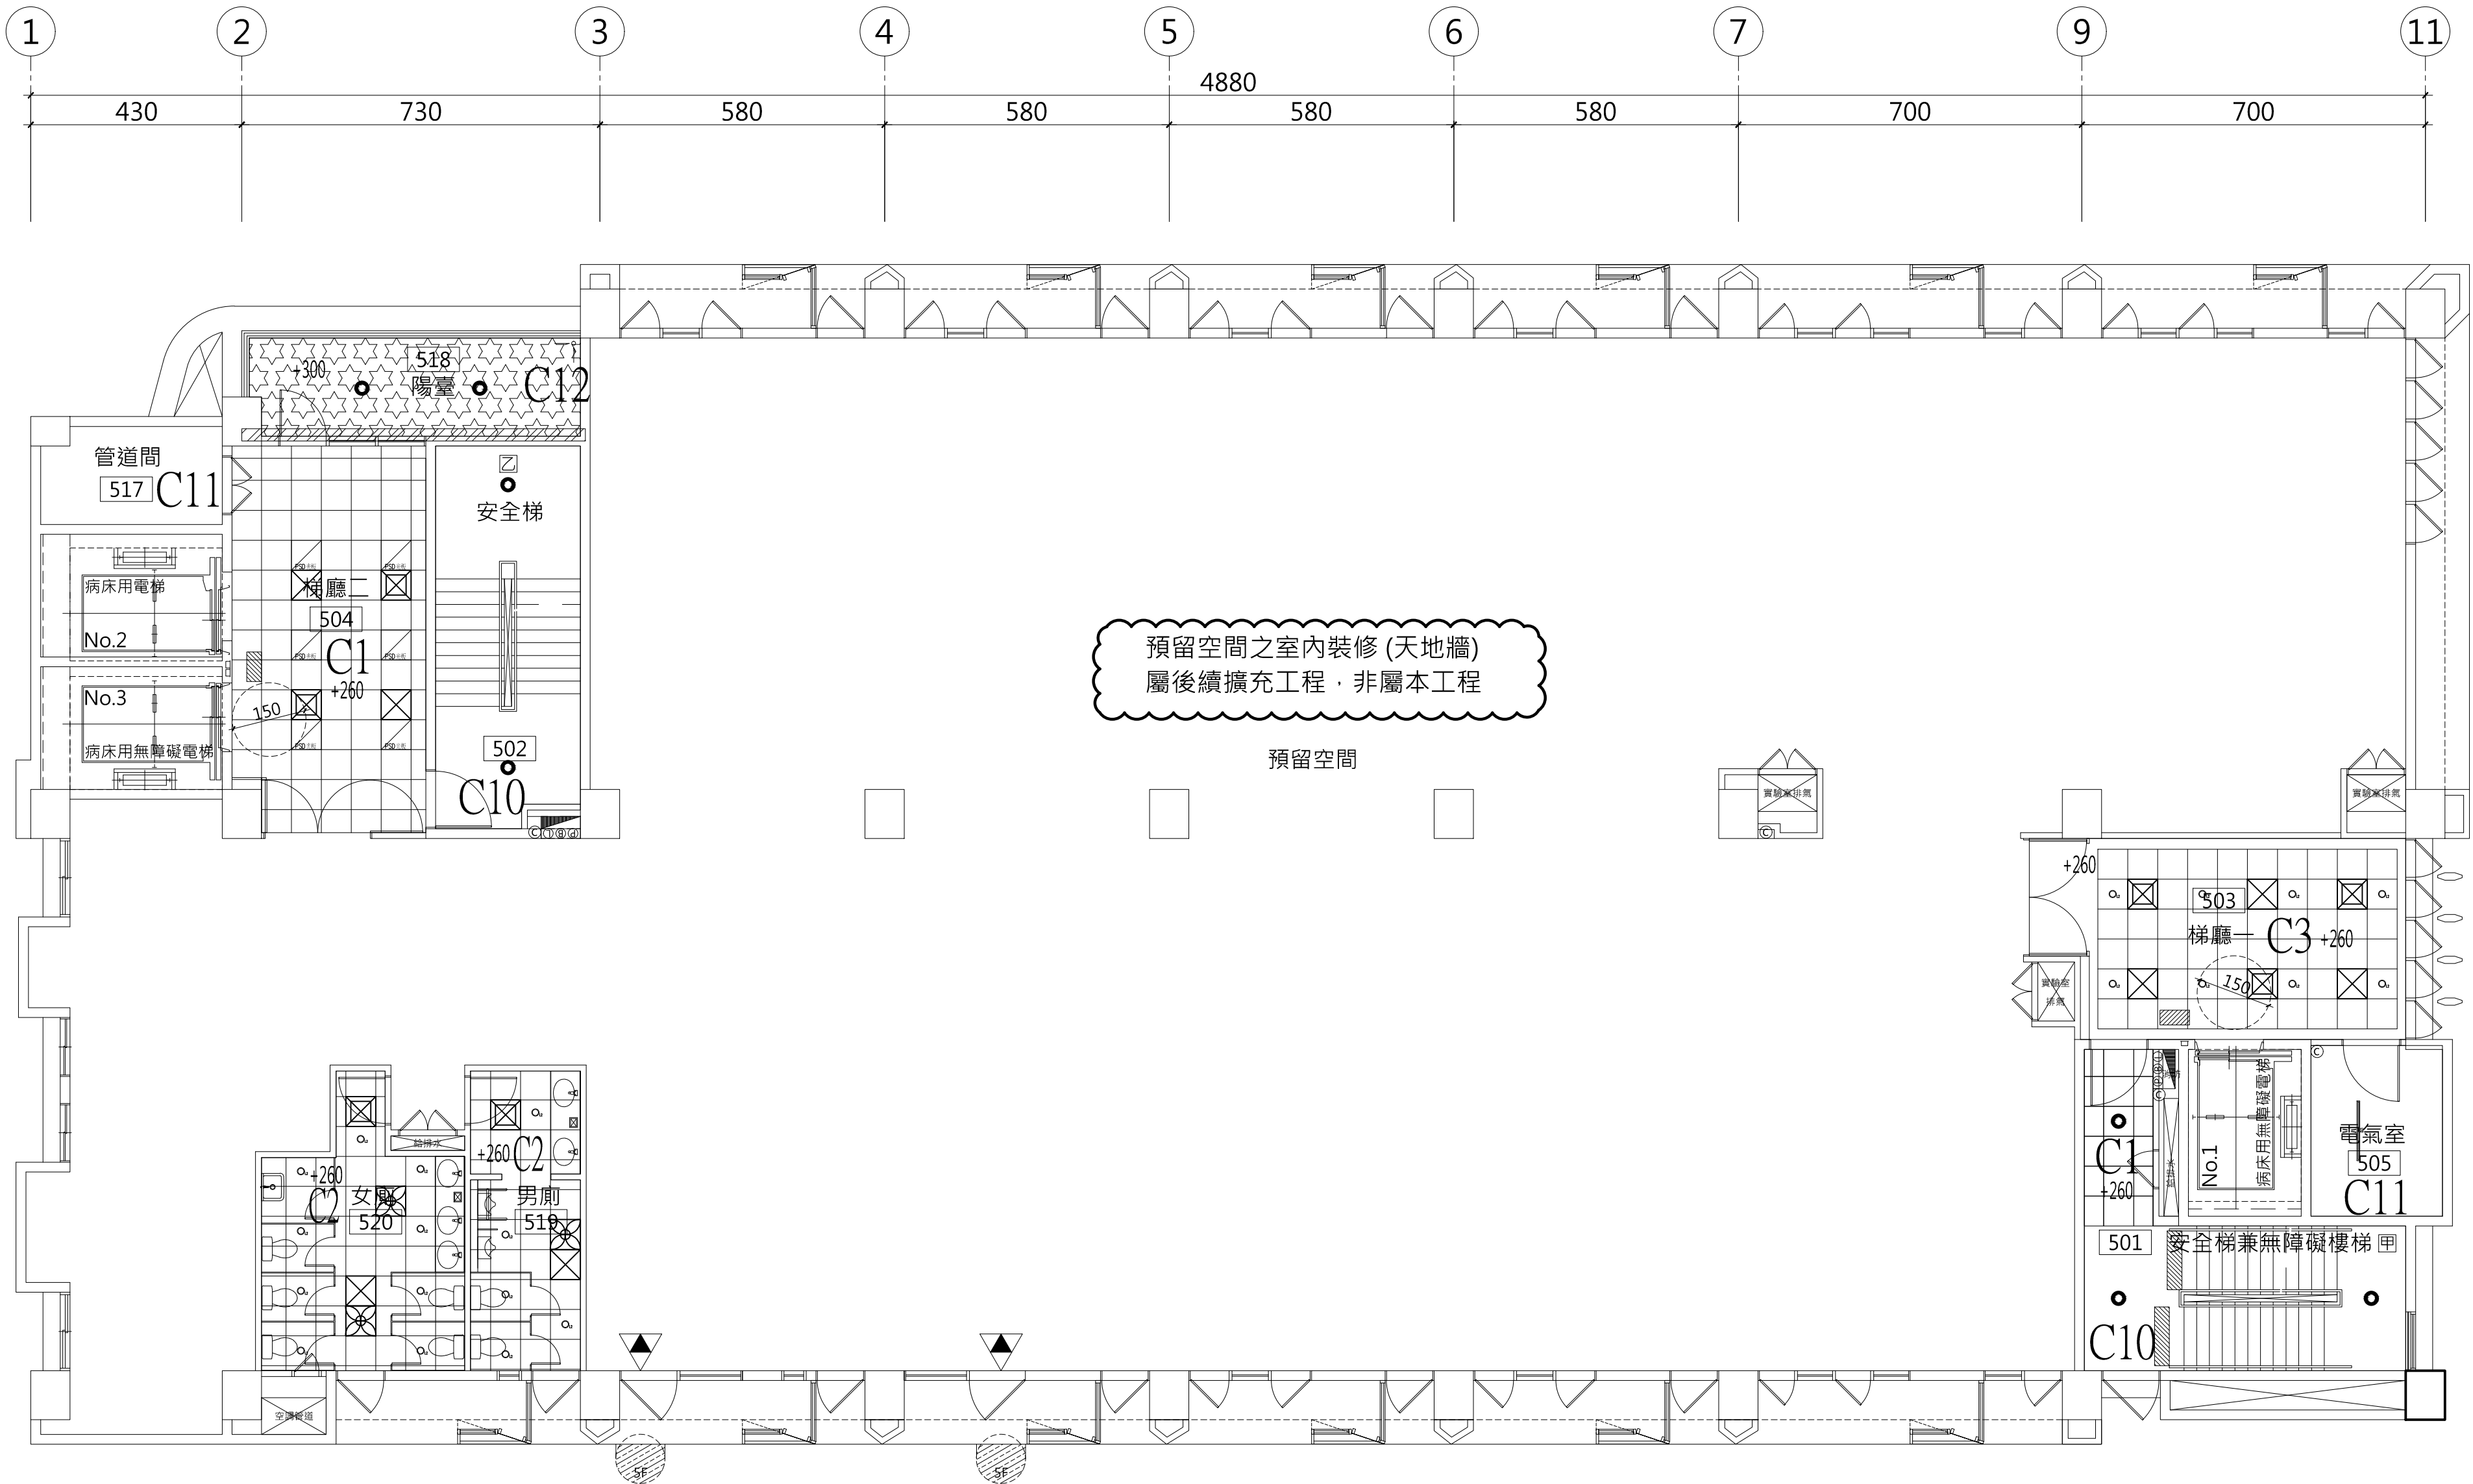

1 五層天花板平面圖

A1 S:1/100
A3 S:1/200

編號	圖例	內 容 名 稱	耐燃等級
C1		2*2'明架岩棉裝飾吸音□天花板(綠建材)	耐燃一級
C2		2*2'明架砂酸鈣□天花板(綠建材)	耐燃一級
C3		2*2'明架岩棉裝飾吸音□天花板(綠建材) +暗架收邊·面刷乳膠漆白	耐燃一級
C4		暗架砂酸鈣天花板(綠建材)	耐燃一級
C5		暗架砂酸鈣造型天花板(綠建材)+層板燈 面刷乳膠漆白	耐燃一級
C6		暗架砂酸鈣天花板·邊嵌線型燈槽 面刷乳膠漆白	耐燃一級
C7		暗架造型砂酸鈣天花板+2*2'明架岩棉吸音□T天花板 面刷全效乳膠漆,顏色另選	耐燃一級
C8		窗簾盒(面刷水泥漆1501白)(D25cm)	
C8a		25mm岩棉吸音天花板,詳 A8-4-11	
C9		1:2防水粉刷	
C10		1:3水泥粉光, 刷平光乳膠漆	
C11		拋光批土, 刷平光乳膠漆	
C12		防塵型鋁企口天花	

圖例	內 容 名 稱
+250	天花板完成面淨高程
	15cm可調下吹線型出風口
	抽風
	排風扇
	回風
	出風
	PSD光板4000k可調光 參考尺寸：L595*W595*H8.3 mm
○	L2 LED嵌燈 參考尺寸：ø137*H90 mm
●	L5 LED嵌燈 參考尺寸：ø86*H93 mm
—	L12 LED T8燈具 參考尺寸：L1221*W58H80mm
○	L13 圓形LED 吸頂燈 參考尺寸：W280H80mm
—	線型燈4000k 參考尺寸：W35.5mmH65mmL3000mm 燈具挖孔前需再照燈具廠商規格孔徑尺寸
—	線型燈4000k 參考尺寸：W75mmH105mmL1200mm 燈具挖孔前需再照燈具廠商規格孔徑尺寸
	25W LED 雙燈盒燈 (無邊框黑盒) 4000k
	24W LED 軌道燈(黑盒)4000k

※ 暗架天花皆須留設設備檢修口含於估價內