大將作
聯合建築師事務所
TCT ARCHITECTURAL RESOURCES
台中市館前路19號11樓
11F-No. 19 KUAN CHIEN ROAD, TAICHUNG
TEL:(04)23220083 FAX:(04)23223697

修 正 | REVISIONS

112.01.06 B版_修正後續擴充範圍

工程名稱 | PROJECT

國際獸醫防疫人才培訓中心
暨獸醫教學醫院大樓
新建工程

□ 建照圖 ■ 施工圖
□ 變更圖 □ 竣工圖

圖 名 | DRAWING TITLE

坡道剖面圖(三)

簽 章 | SIGNATURE

比例 SCALE	日期 DATE	設計 DESIGN
1/50	112/1/6	林一川
繪圖 DRAWN	校核 CHK.	核准 APPR.
CHC		

圖號 DRAWING NO. A4-8 | 版次 REV B版

配置索引圖

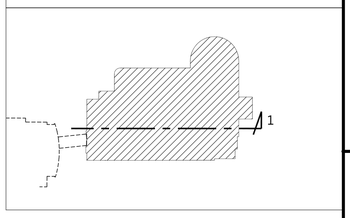

A4-8
DRAWING NO.

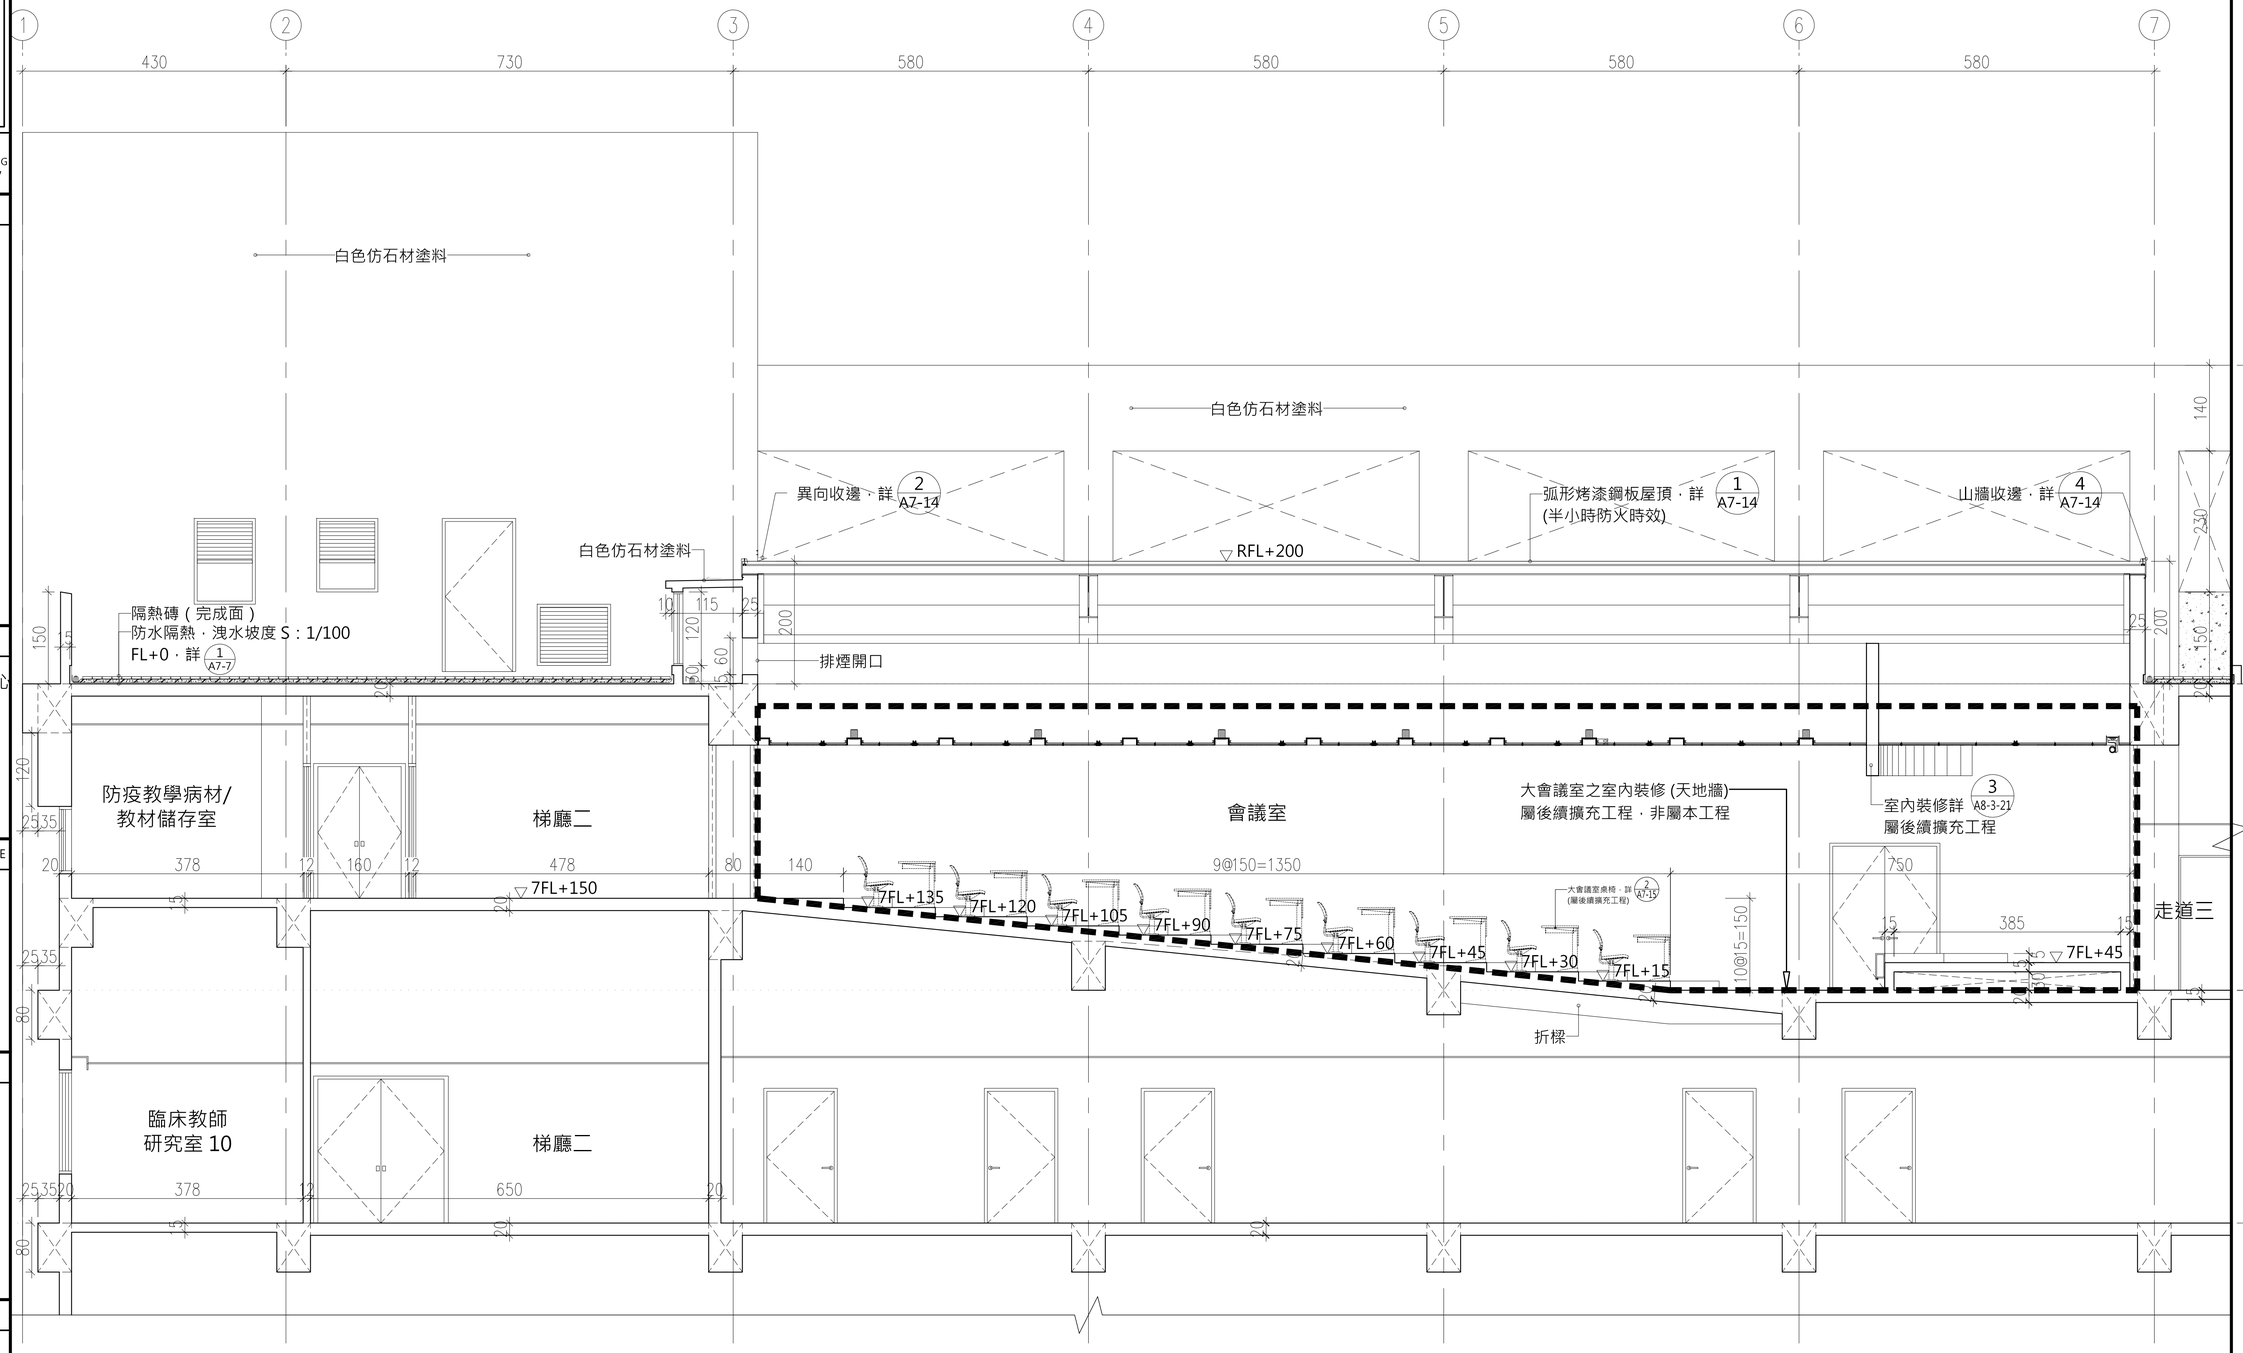

1 坡道剖面圖(3) A1 S:1/50 A3 S:1/100

T:\建築設計部\圖說及文件\A577中興大學獸醫教學醫院大樓\06－施工圖\建築圖\外參\圖框_A577中興大學獸醫教學醫院大樓 .DWG