大將作
聯合建築師事務所
TCT ARCHITECTURAL RESOURCES
台中市館前路19號11樓
11F-No. 19 KUAN CHIEN ROAD, TAICHUNG
TEL:(04)23220083 FAX:(04)23223697

| 修 正 | REVISIONS |
|---|---|
| 112.05.12 | C版_不含4F~7F裝修 |

工程名稱 PROJECT

國際獸醫防疫人才培訓中心
暨獸醫教學醫院大樓
新建工程

☐ 建照圖 ■ 施工圖
☐ 變更圖 ☐ 竣工圖

圖 名 DRAWING TITLE

五層地板平面圖

簽 章 SIGNATURE

20220321

| 比例 SCALE | 日期 DATE | 設計 DESIGN |
|---|---|---|
| 1/100 | 112/5/12 | 林一川 |
| 繪圖 DRAWN | 校核 CHK. | 核准 APPR. |
| CHC 林家瑜 | | |
| 圖號 DRAWING NO. | | 版次 REV |
| A8-2-6 | | C版 |

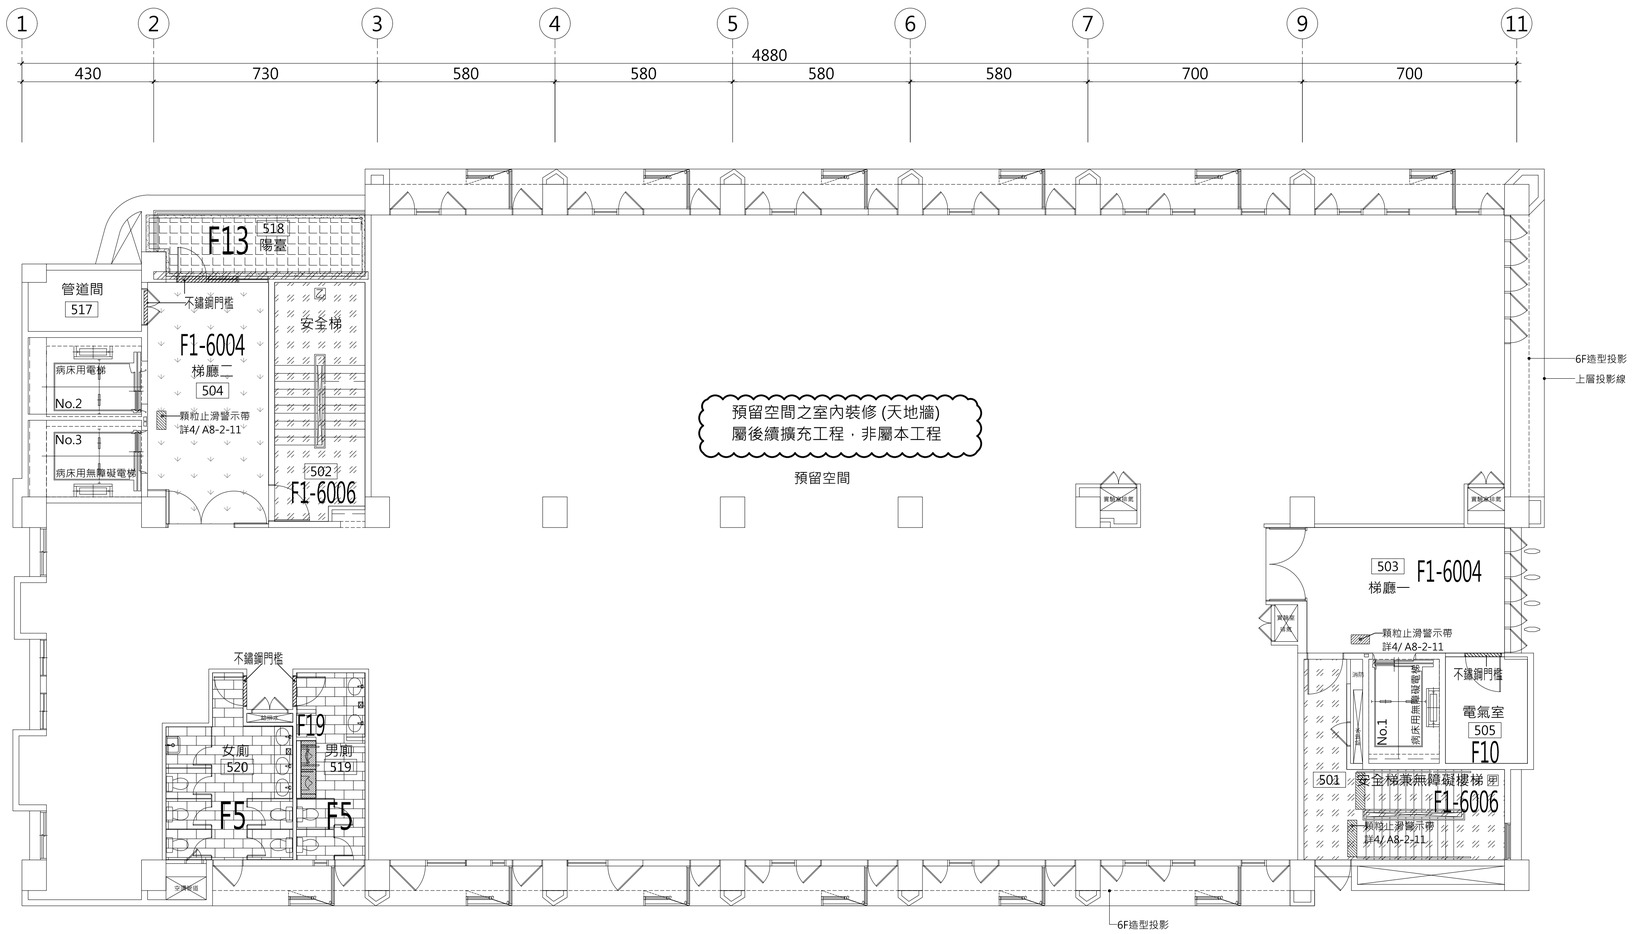


1 五層地板平面圖

A1 S:1/100
A3 S:1/200

| 編號 | | 圖例 | 材料名稱 | 材料編號 | 詳圖號 |
|---|---|---|---|---|---|
| F1 | 6014 | | 自平泥+<br>乙烯基耐磨透心無縫地毯<br>2.0mm | 石紋 | 1 A8-2-1/1 |
| | 6013 | | | 石紋 | |
| | 6012 | | | 石紋 | |
| | 6009 | | | 石紋 | |
| | 6007 | | | 石紋 | |
| | 6006 | | | 石紋 | |
| | 6005 | | | 石紋 | |
| | 6004 | | | 石紋 | |
| | 6002 | | | 石紋 | |
| F2 | | | 浮動式木質耐磨地板<br>(8.0mm) | | 5 A8-2-1/2 |
| F2a | 05761 | | 防汙靜電植絨整件式地毯 | 塊拼貼式地毯 | 2 A8-2-1/1 |
| ~~F3~~ | ~~0350~~ | | ~~PVC導電地板~~ | ~~0350導電地板~~ | |
| | ~~0352~~ | | | ~~0352導電地板~~ | |
| | ~~0354~~ | | | ~~0354導電地板~~ | |
| F4 | | | 大地-灰(80*80cm)拋光石英磚(霧面) | | 7 A7-7 |
| F5 | | | 牆面(60*30cm) 壁磚黏貼縫 1mm<br>地板(30*60cm止滑地磚) 黏貼縫 1mm | | 11 A7-6 |
| F6 | | | (霧面)止滑地壁磚(60*30cm) 黏貼縫 1mm | | |
| F7 | | | 白色磁磚20*20cm | | |
| ~~F8~~ | | | ~~合金鋼高架活動地板60*60*3.3cm~~<br>~~a.H65cm / b.H30cm/c.H20cm~~ | | |
| F9 | | | 去泥板 | | 1 A7-1/1 |
| F10 | | | 耐磨止滑 Epoxy處理 | | 1 A7-6 |
| F11 | | 不鏽鋼門檻 | 室內空間地坪為不同材料時收邊 | | 6 A7-6 |
| F12 | | | 高承載耐磨金鋼砂地坪 | | 15 A7-6 |
| F13 | | | 防滑透心石英磚20*20cm(整磚)<br>一分抿石子收邊 | | 3 A7-7 |
| F14 | | | 混凝土硬化車道地坪埋設圓形橡膠圈<br>(Ø =12.2cm) | | 16 A7-6 |
| F15 | | | 浮動地板,面耐磨止滑Epoxy處理 | | 1 A7-9 |
| F16 | | | 屋頂防水隔熱施工（每5x5m作伸縮縫）<br>壓制層+30*30*4cm隔熱磨石子磚 | | 1 A7-7 |
| F17 | | | 屋頂樓梯間平台防水隔熱施工，<br>30*30*4cm隔熱磨石子磚 (每5x5m作伸縮縫) | | 2 A7-7 |
| F18 | | | 地坪整體粉光 | | |
| F19 | | | 黑色花崗石材 (50*80*1.8cm) | | 7 A7-7 |

A8-2-6
DRAWING NO.

T:\建築設計部\圖說及文件\A577中興大學獸醫教學醫院大樓\06－施工圖\112.05.12_施工圖說_第一次發包版（不含4F～7F裝修）\D01－建築圖說\外參\圖框_A577中興大學獸醫教學醫院大樓 .DWG