大將作
聯合建築師事務所
TCT ARCHITECTURAL RESOURCES
台中市館前路19號11樓
11F-No. 19 KUAN CHIEN ROAD, TAICHUNG
TEL:(04)23220083 FAX:(04)23223697

修 正	REVISIONS
112.05.12	C版_不含4F~7F裝修

工程名稱 PROJECT

國際獸醫防疫人才培訓中心
暨獸醫教學醫院大樓
新建工程

☐ 建照圖 ■ 施工圖
☐ 變更圖 ☐ 竣工圖

圖 名 DRAWING TITLE

六層地板平面圖

簽 章 SIGNATURE

20220321

比例 SCALE	日期 DATE	設計 DESIGN
1/100	112/5/12	林一川
繪圖 DRAWN	校核 CHK.	核准 APPR.
CHC 林家瑜		
圖號 DRAWING NO.		版次 REV
A8-2-7		C版

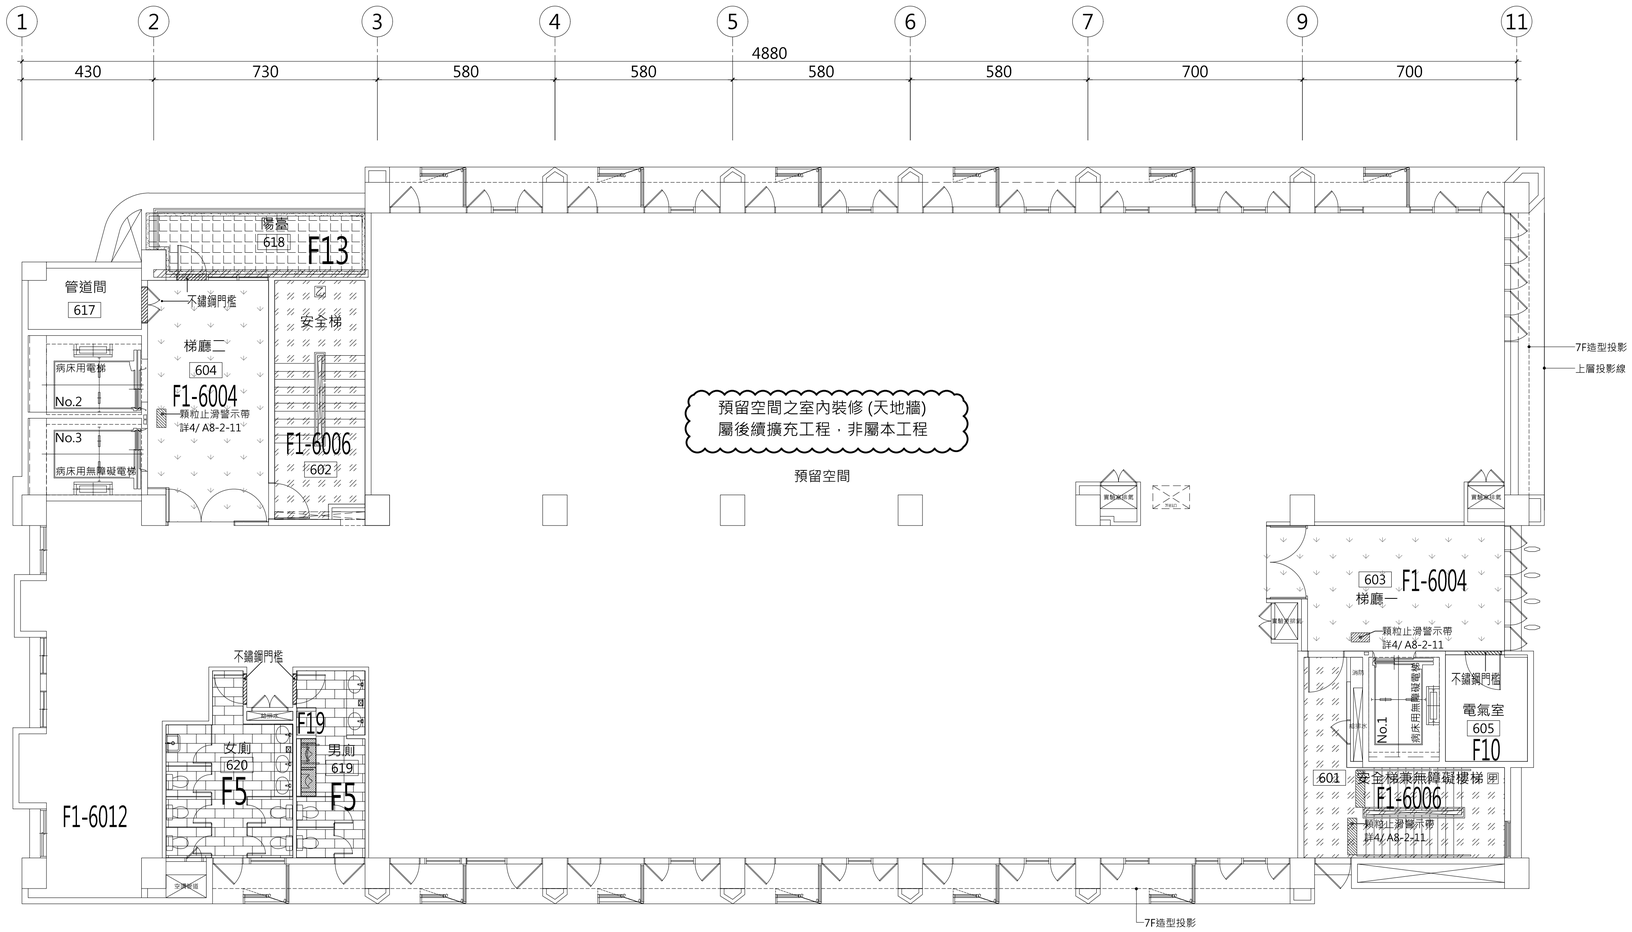

1 六層地板平面圖

A1 S:1/100
A3 S:1/200

編號		圖例	材料名稱	材料編號	詳圖號
F1	6014		自平泥+ 乙烯基耐磨透心無縫地毯 2.0mm	石紋	1 A8-2-1/1
	6013			石紋	
	6012			石紋	
	6009			石紋	
	6007			石紋	
	6006			石紋	
	6005			石紋	
	6004			石紋	
	6002			石紋	
F2			浮動式木質耐磨地板 (8.0mm)		5 A8-2-1/2
F2a	05761		防汙靜電植絨整件式地毯	塊拼貼式地毯	2 A8-2-1/1
~~F3~~	~~0350~~		~~PVC導電地板~~	~~0350導電地板~~	
	~~0352~~			~~0352導電地板~~	
	~~0354~~			~~0354導電地板~~	
F4			大地-灰(80*80cm)拋光石英磚(霧面)		7 A7-7
F5			牆面(60*30cm) 壁磚黏貼縫 1mm 地板(30*60cm止滑地磚) 黏貼縫 1mm		11 A7-6
F6			(霧面)止滑地壁磚(60*30cm) 黏貼縫 1mm		
F7			白色磁磚20*20cm		
~~F8~~			~~合金鋼高架活動地板60*60*3.3cm~~ ~~a.H65cm / b.H30cm/c.H20cm~~		
F9			去泥板		1 A7-1/1
F10			耐磨止滑 Epoxy處理		1 A7-6
F11		不鏽鋼門檻	室內空間地坪為不同材料時收邊		6 A7-6
F12			高承載耐磨金鋼砂地坪		15 A7-6
F13			防滑透心石英磚20*20cm(整磚) 一分抿石子收邊		3 A7-7
F14			混凝土硬化車道地坪埋設圓形橡膠圈 (∅=12.2cm)		16 A7-6
F15			浮動地板,面耐磨止滑Epoxy處理		1 A7-9
F16			屋頂防水隔熱施工（每5x5m作伸縮縫） 壓制層+30*30*4cm隔熱磨石子磚		1 A7-7
F17			屋頂樓梯間平台防水隔熱施工， 30*30*4cm隔熱磨石子磚 (每5x5m作伸縮縫)		2 A7-7
F18			地坪整體粉光		
F19			黑色花崗石材 (50*80*1.8cm)		7 A7-7

DRAWING NO. A8-2-7

T:\建築設計部\圖說及文件\A577中興大學獸醫教學醫院大樓\06－施工圖\112.05.12_施工圖說_第一次發包版（不含4F~7F裝修）\D01－建築圖說\外參\圖框_A577中興大學獸醫教學醫院大樓 .DWG